
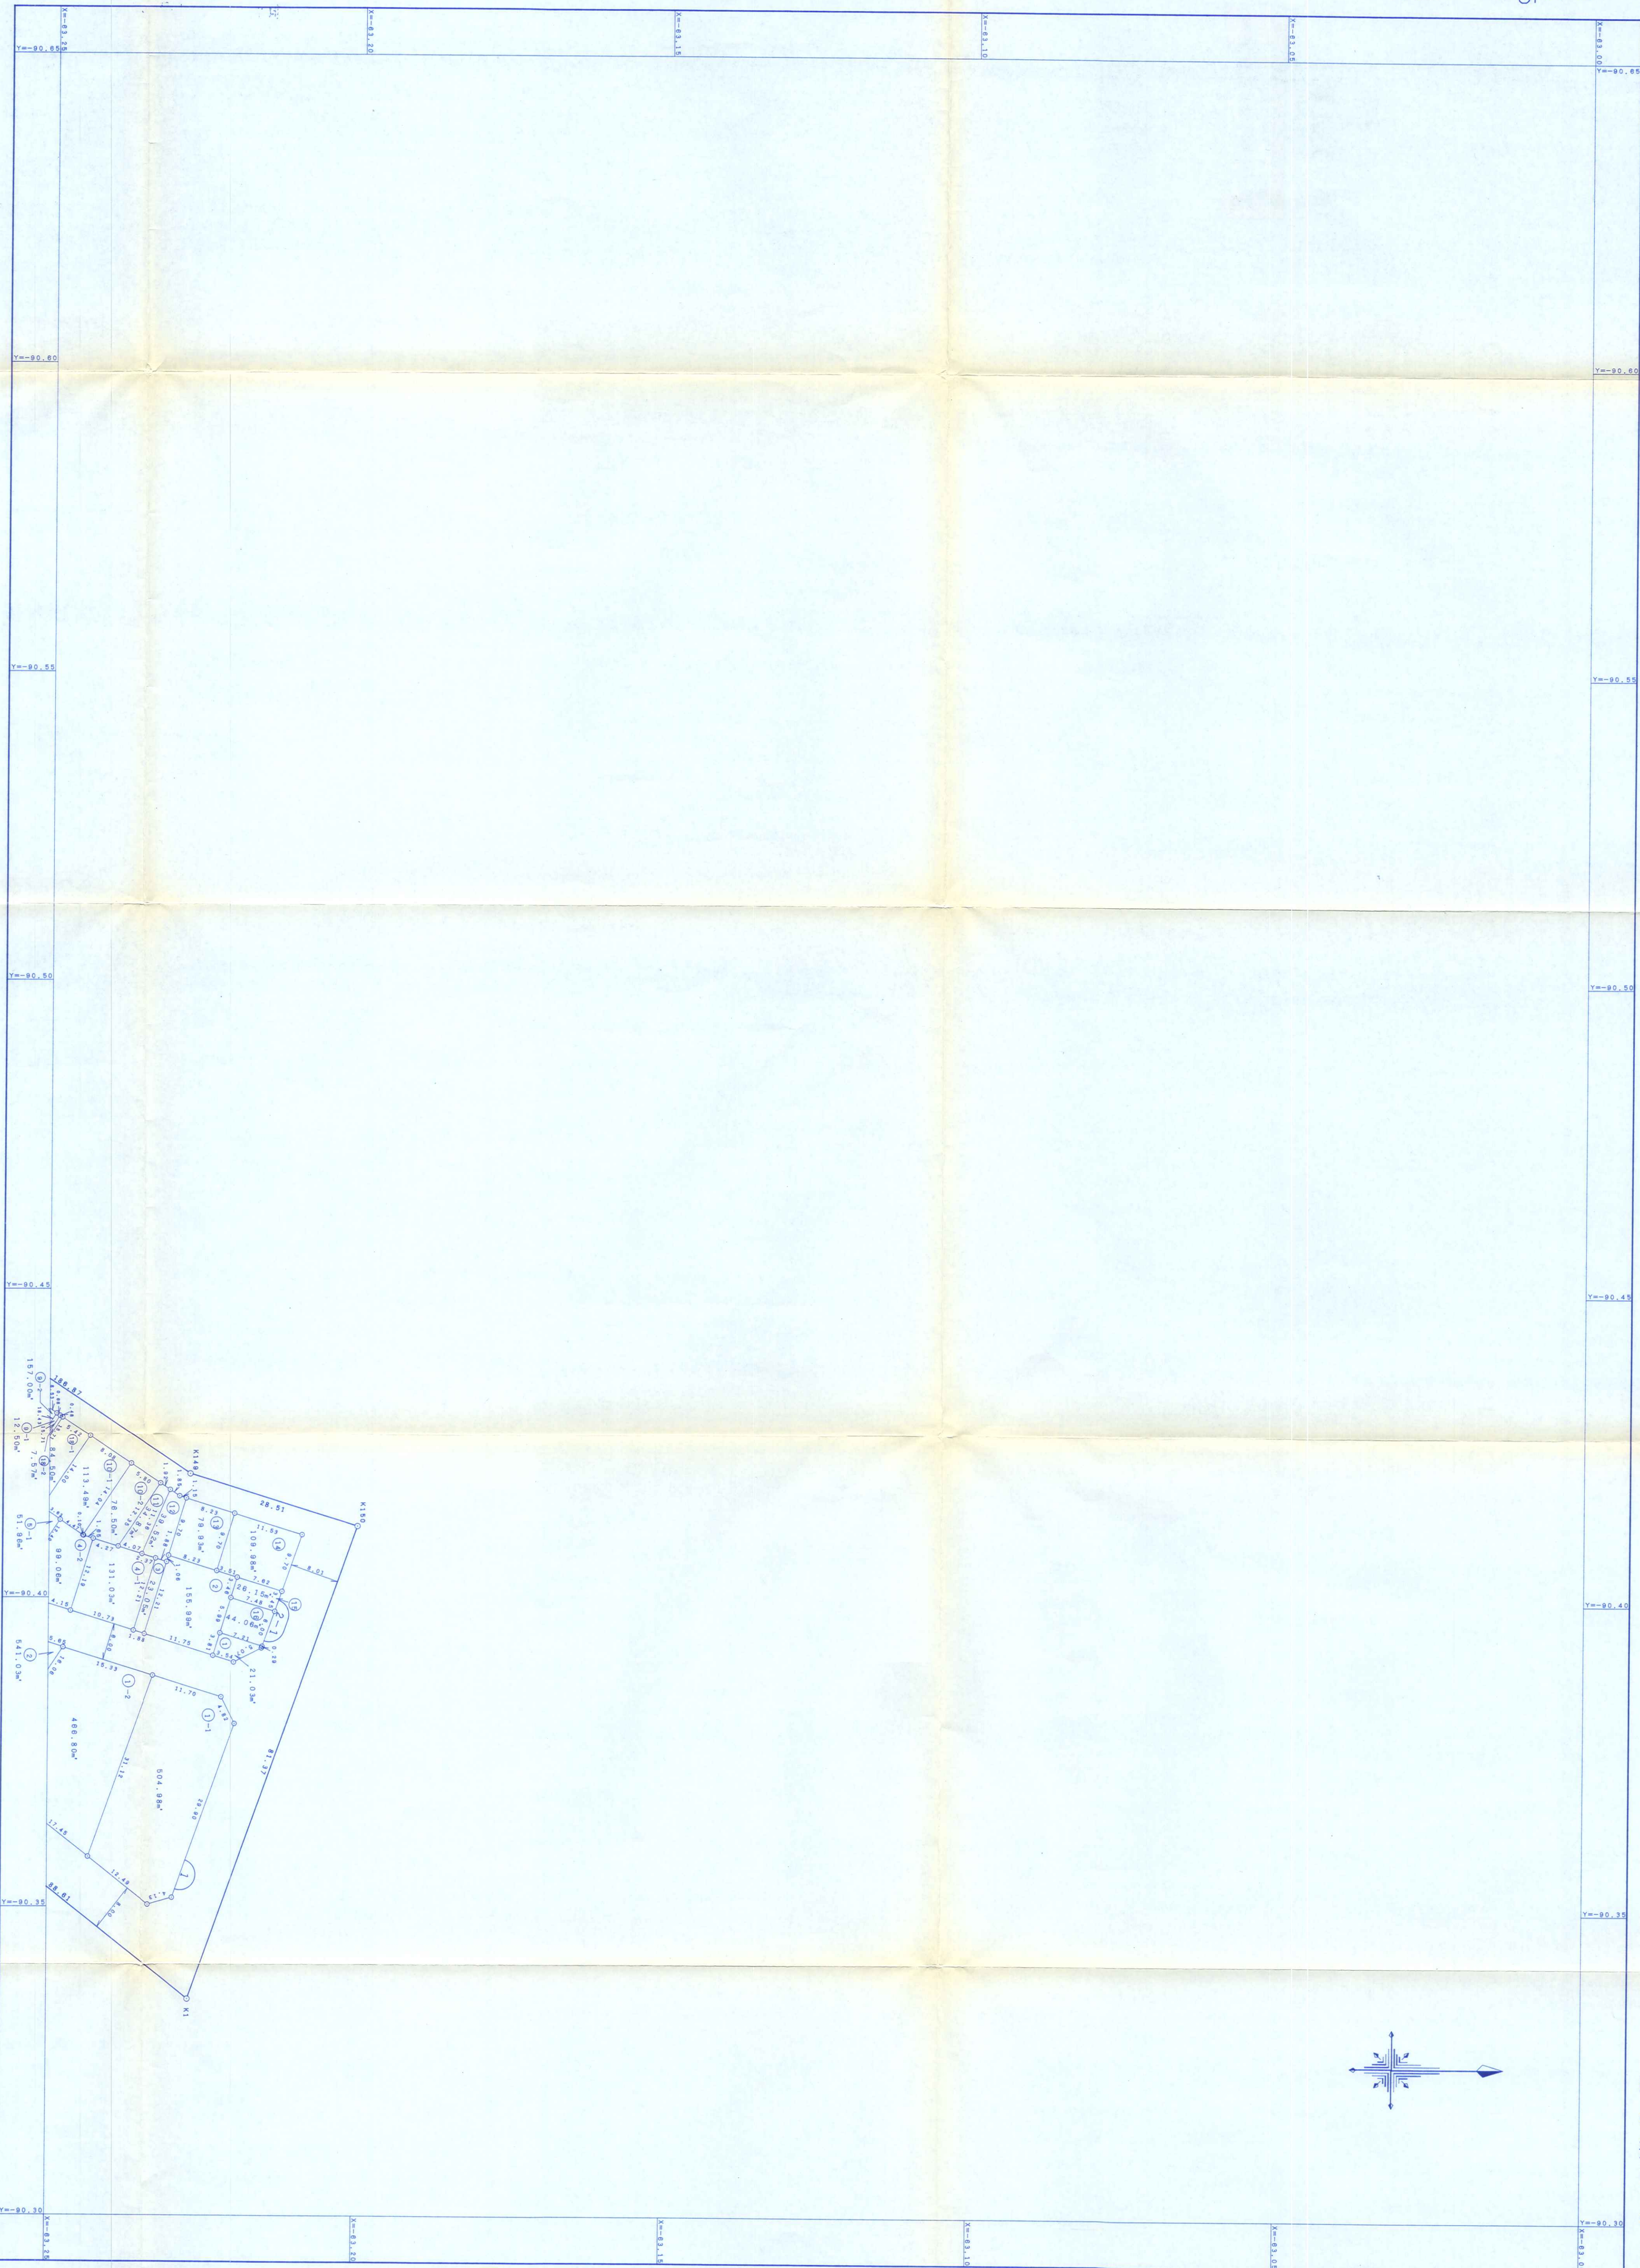
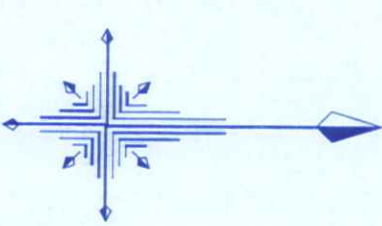


縮尺 1 : 500

米子境前都市計画事業整理事業画地出来形確認測量原図

全 8 葉 の 6

平成 15 年 3 月 測量

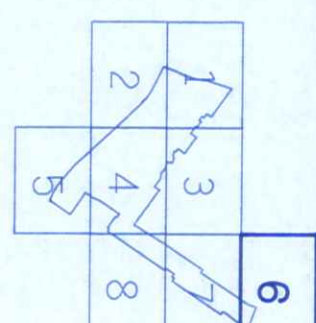

「この測量成果は、国土地理院長の承認及び助言を得て
同院所管の測量機及び測量成果を使用して得たものである。
(承認番号) 平 14 中 公 第 314 号」

株式会社テクノ技研コンサルタンツ

米子市