


米子境港都市計画事業 米子市観音寺土地区画整理事業 街区出来形確認測量原図 縮尺1:1000

平成十四年三月

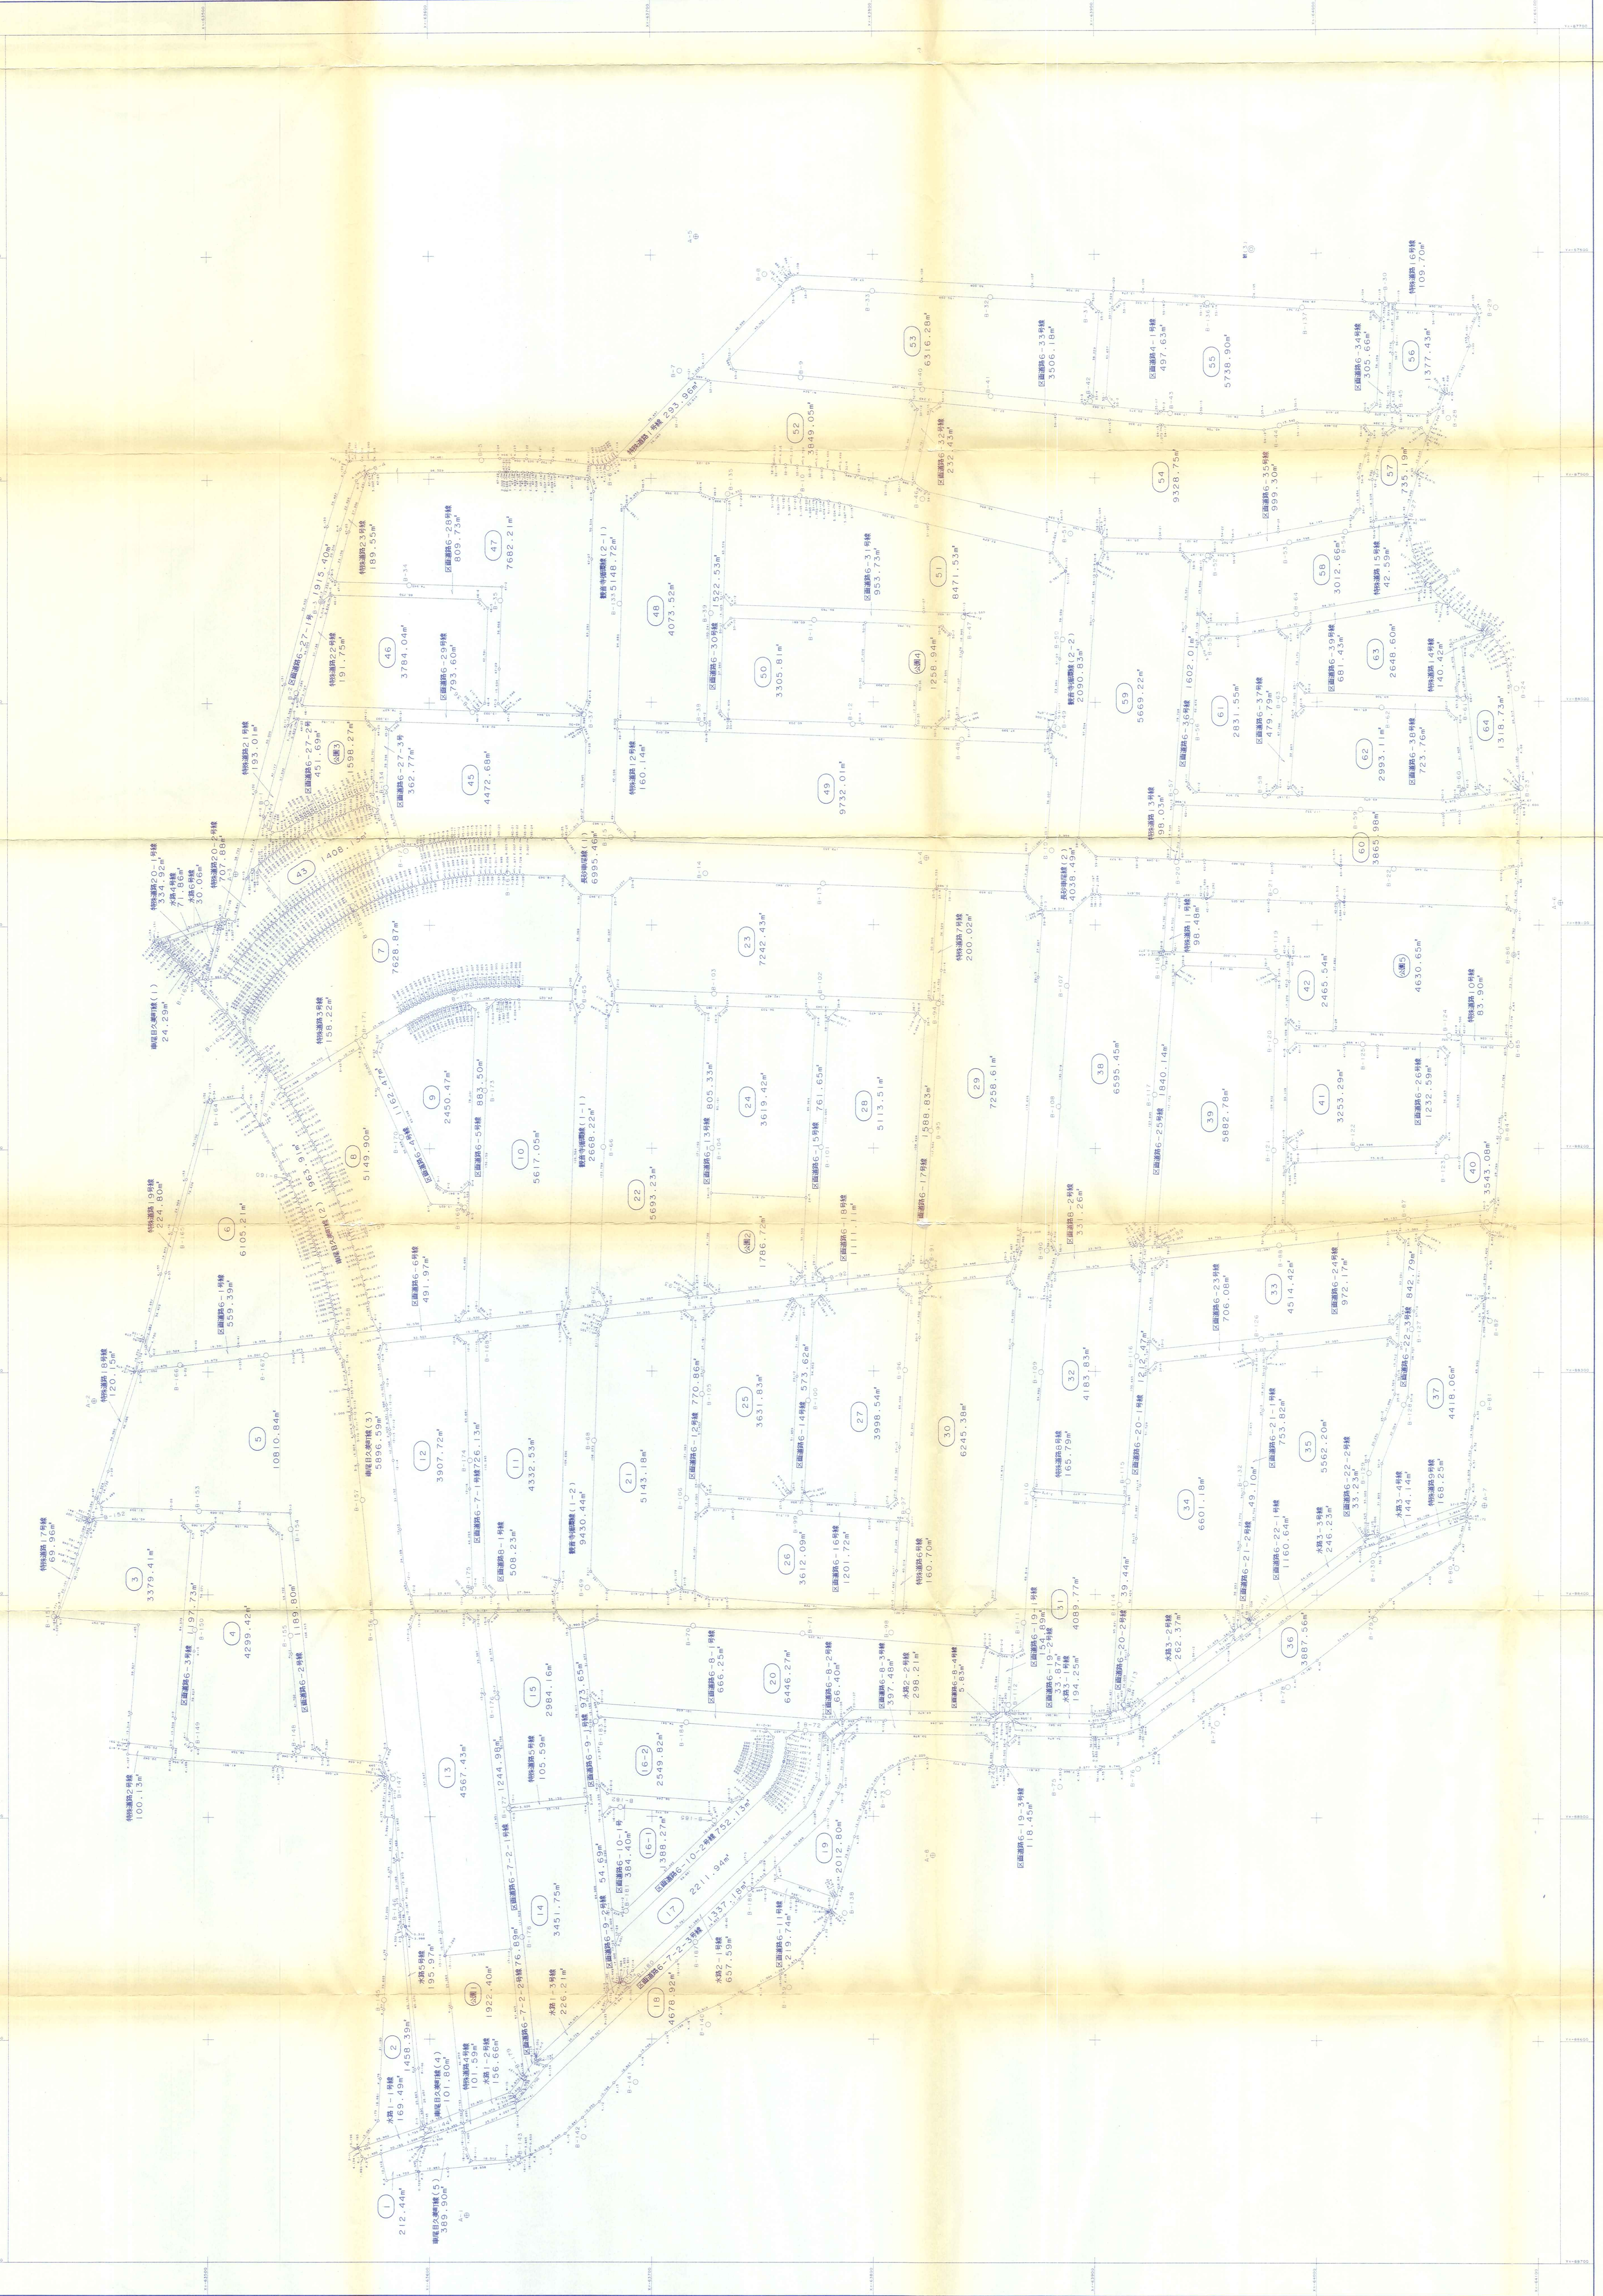

凡	例
◎	2級基準点
○	3級基準点
○	4級基準点

米子市観音寺土地区画整理組合

株式会社ソエス