



1	3
2	4

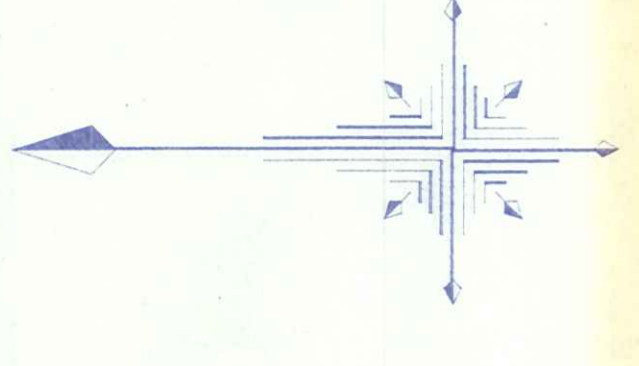


記号	説明
①	七種区分 街区番号 面地番号
○	計測点

米子境港都市計画事業 米子市観音寺土地区画整理事業 面地出来形確認測量原図 縮尺 1 : 500

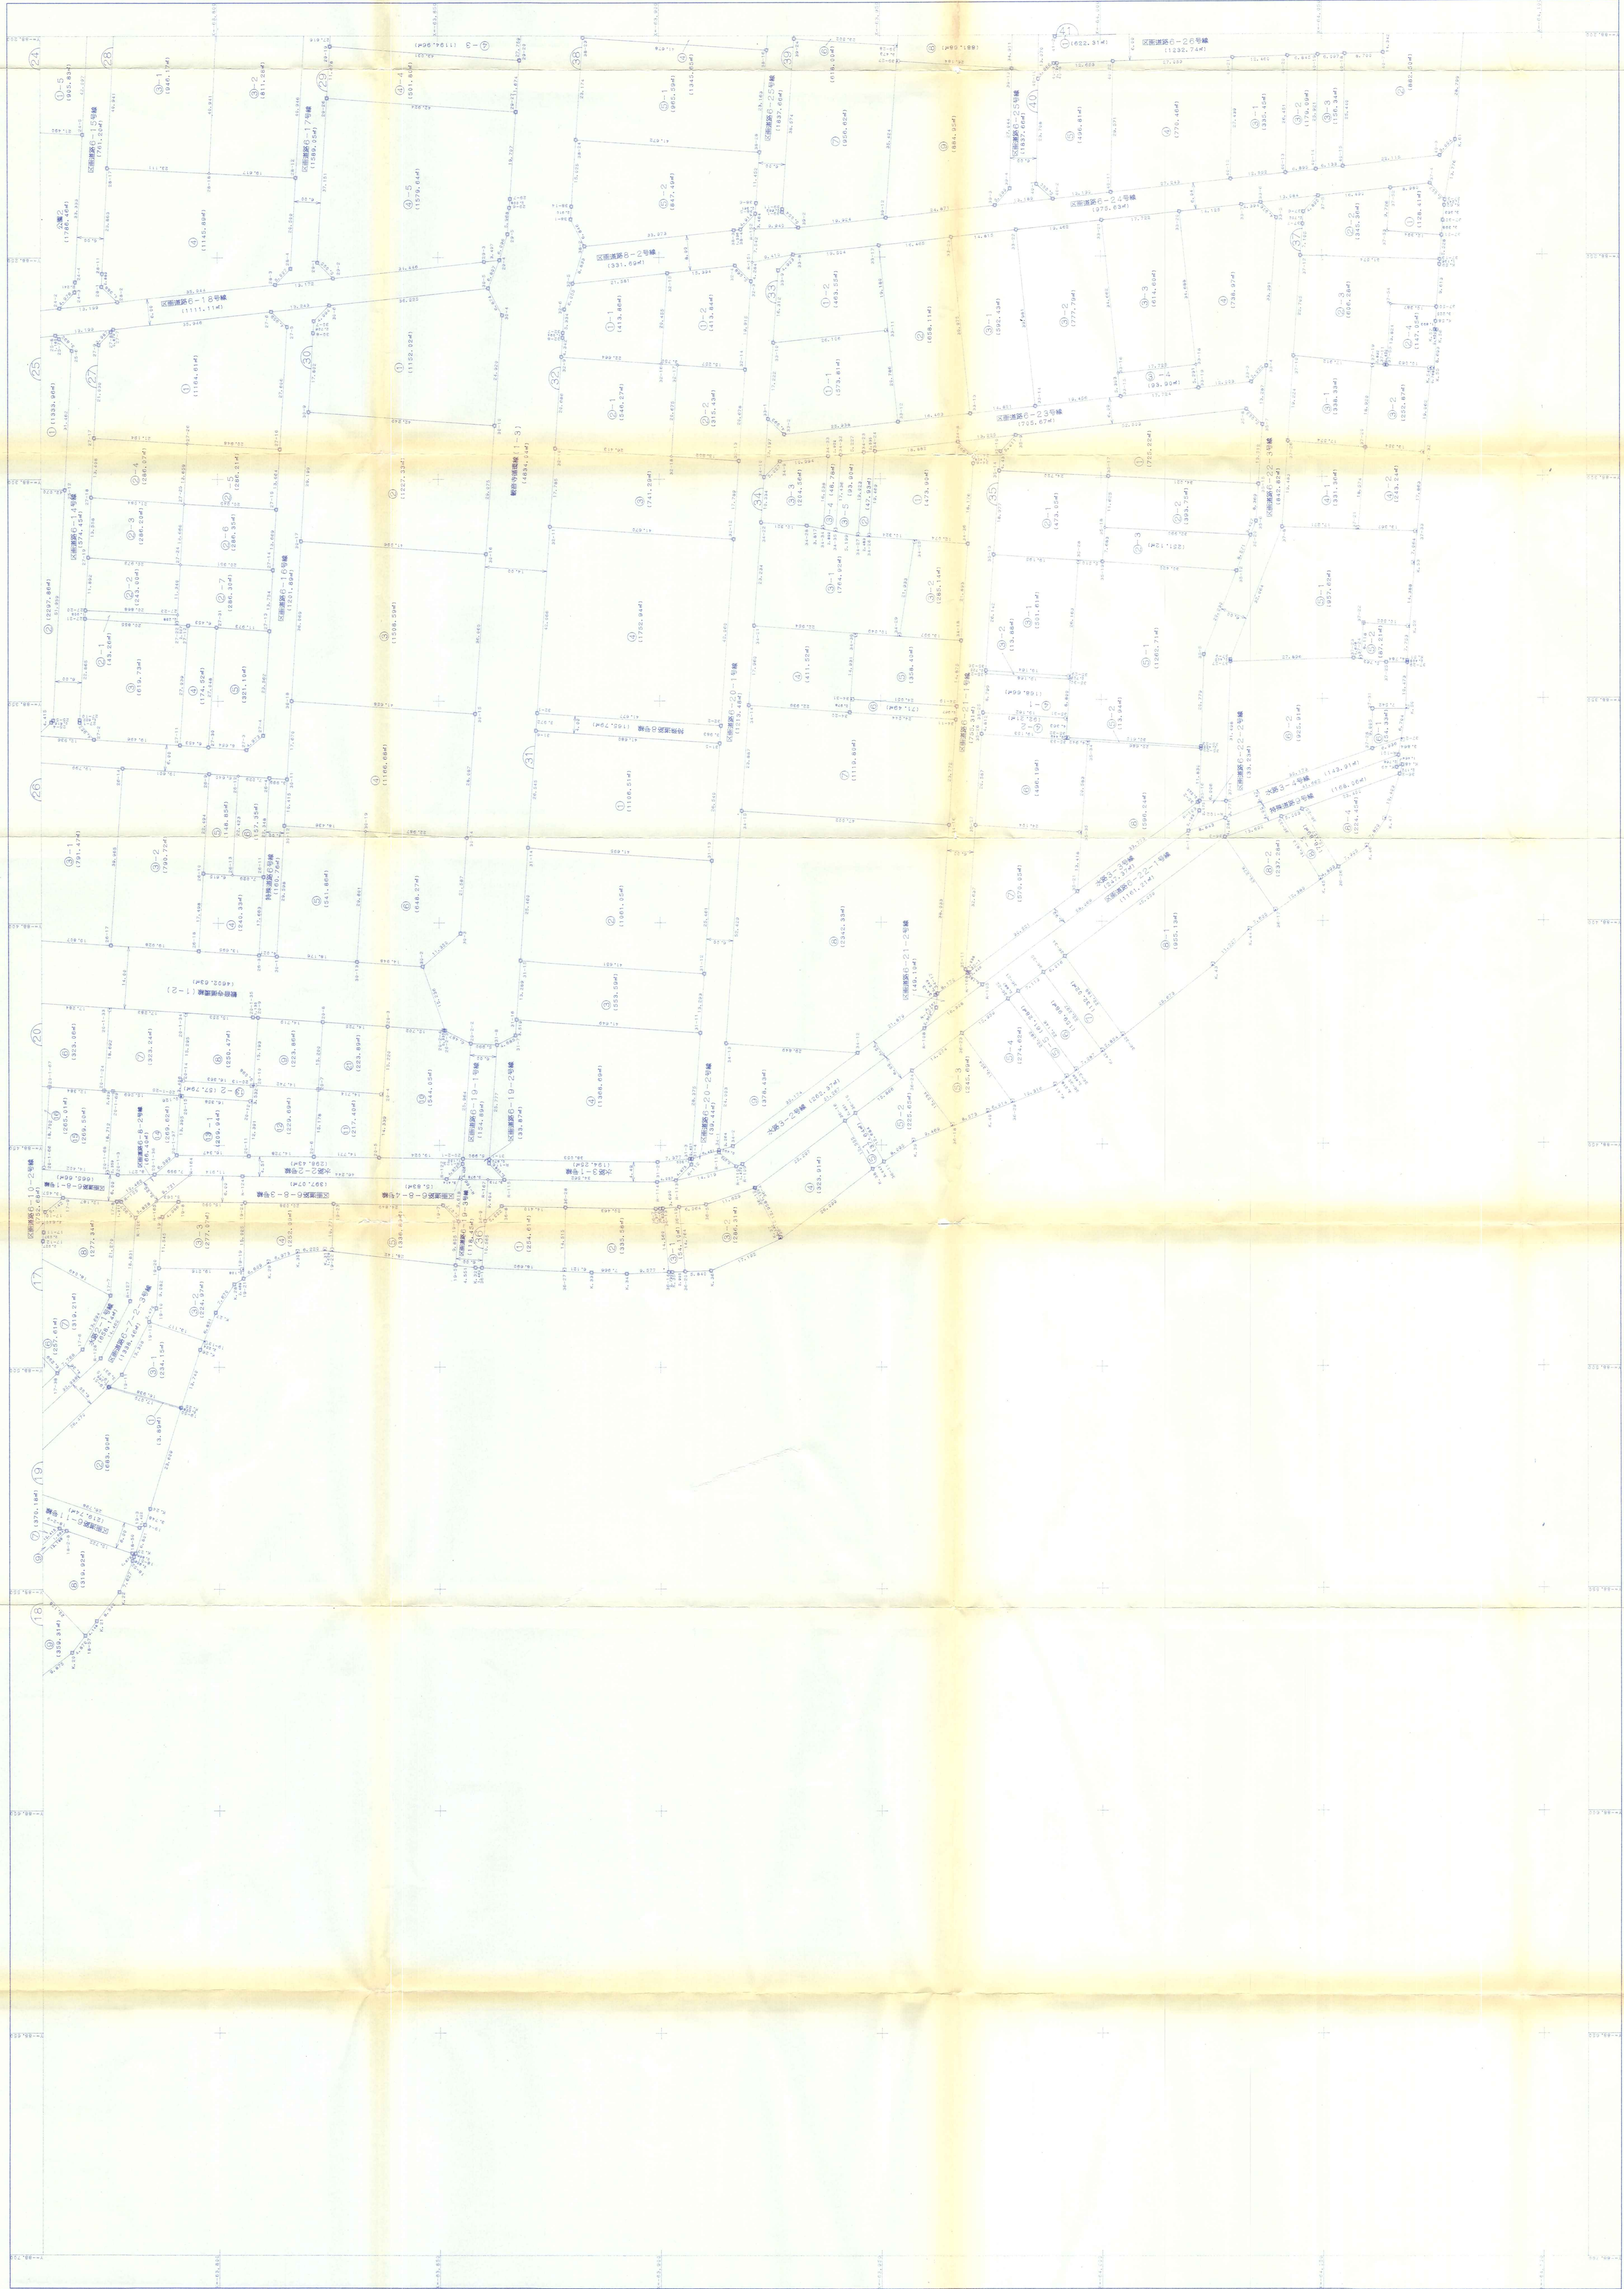

1	3
2	4

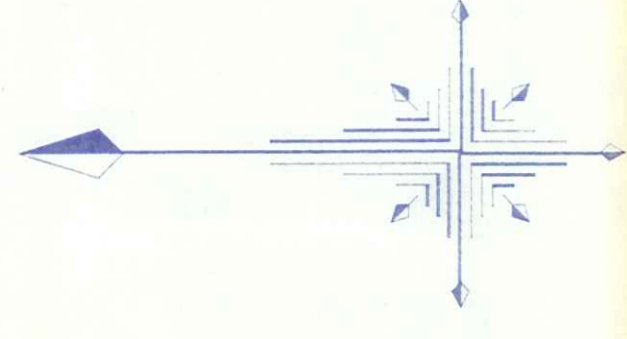

記号	境界の種類
田	コンクリート新
田	コンクリート旧
田	コンクリート旧
田	金属標
田	ブラスチック標
田	金属釘
田	計算点

米子市観音寺土地区画整理組合