



米子境港都市計画事業 米子市観音寺土地区画整理事業 画地出来形確認測量原図 縮尺1:500


1	3
2	4

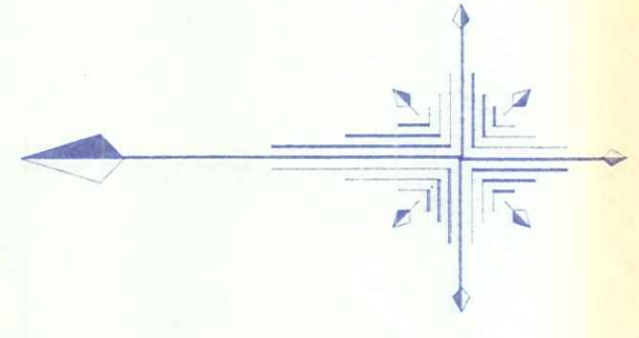


凡例	
仕様	区分
(A)	街区番号
①	画地番号
記号	境界の種類
田	コンクリート
□	コンクリート
□	コンクリート
□	金属
□	メタル
○	金属
○	境界点

米子市観音寺土地区画整理組合

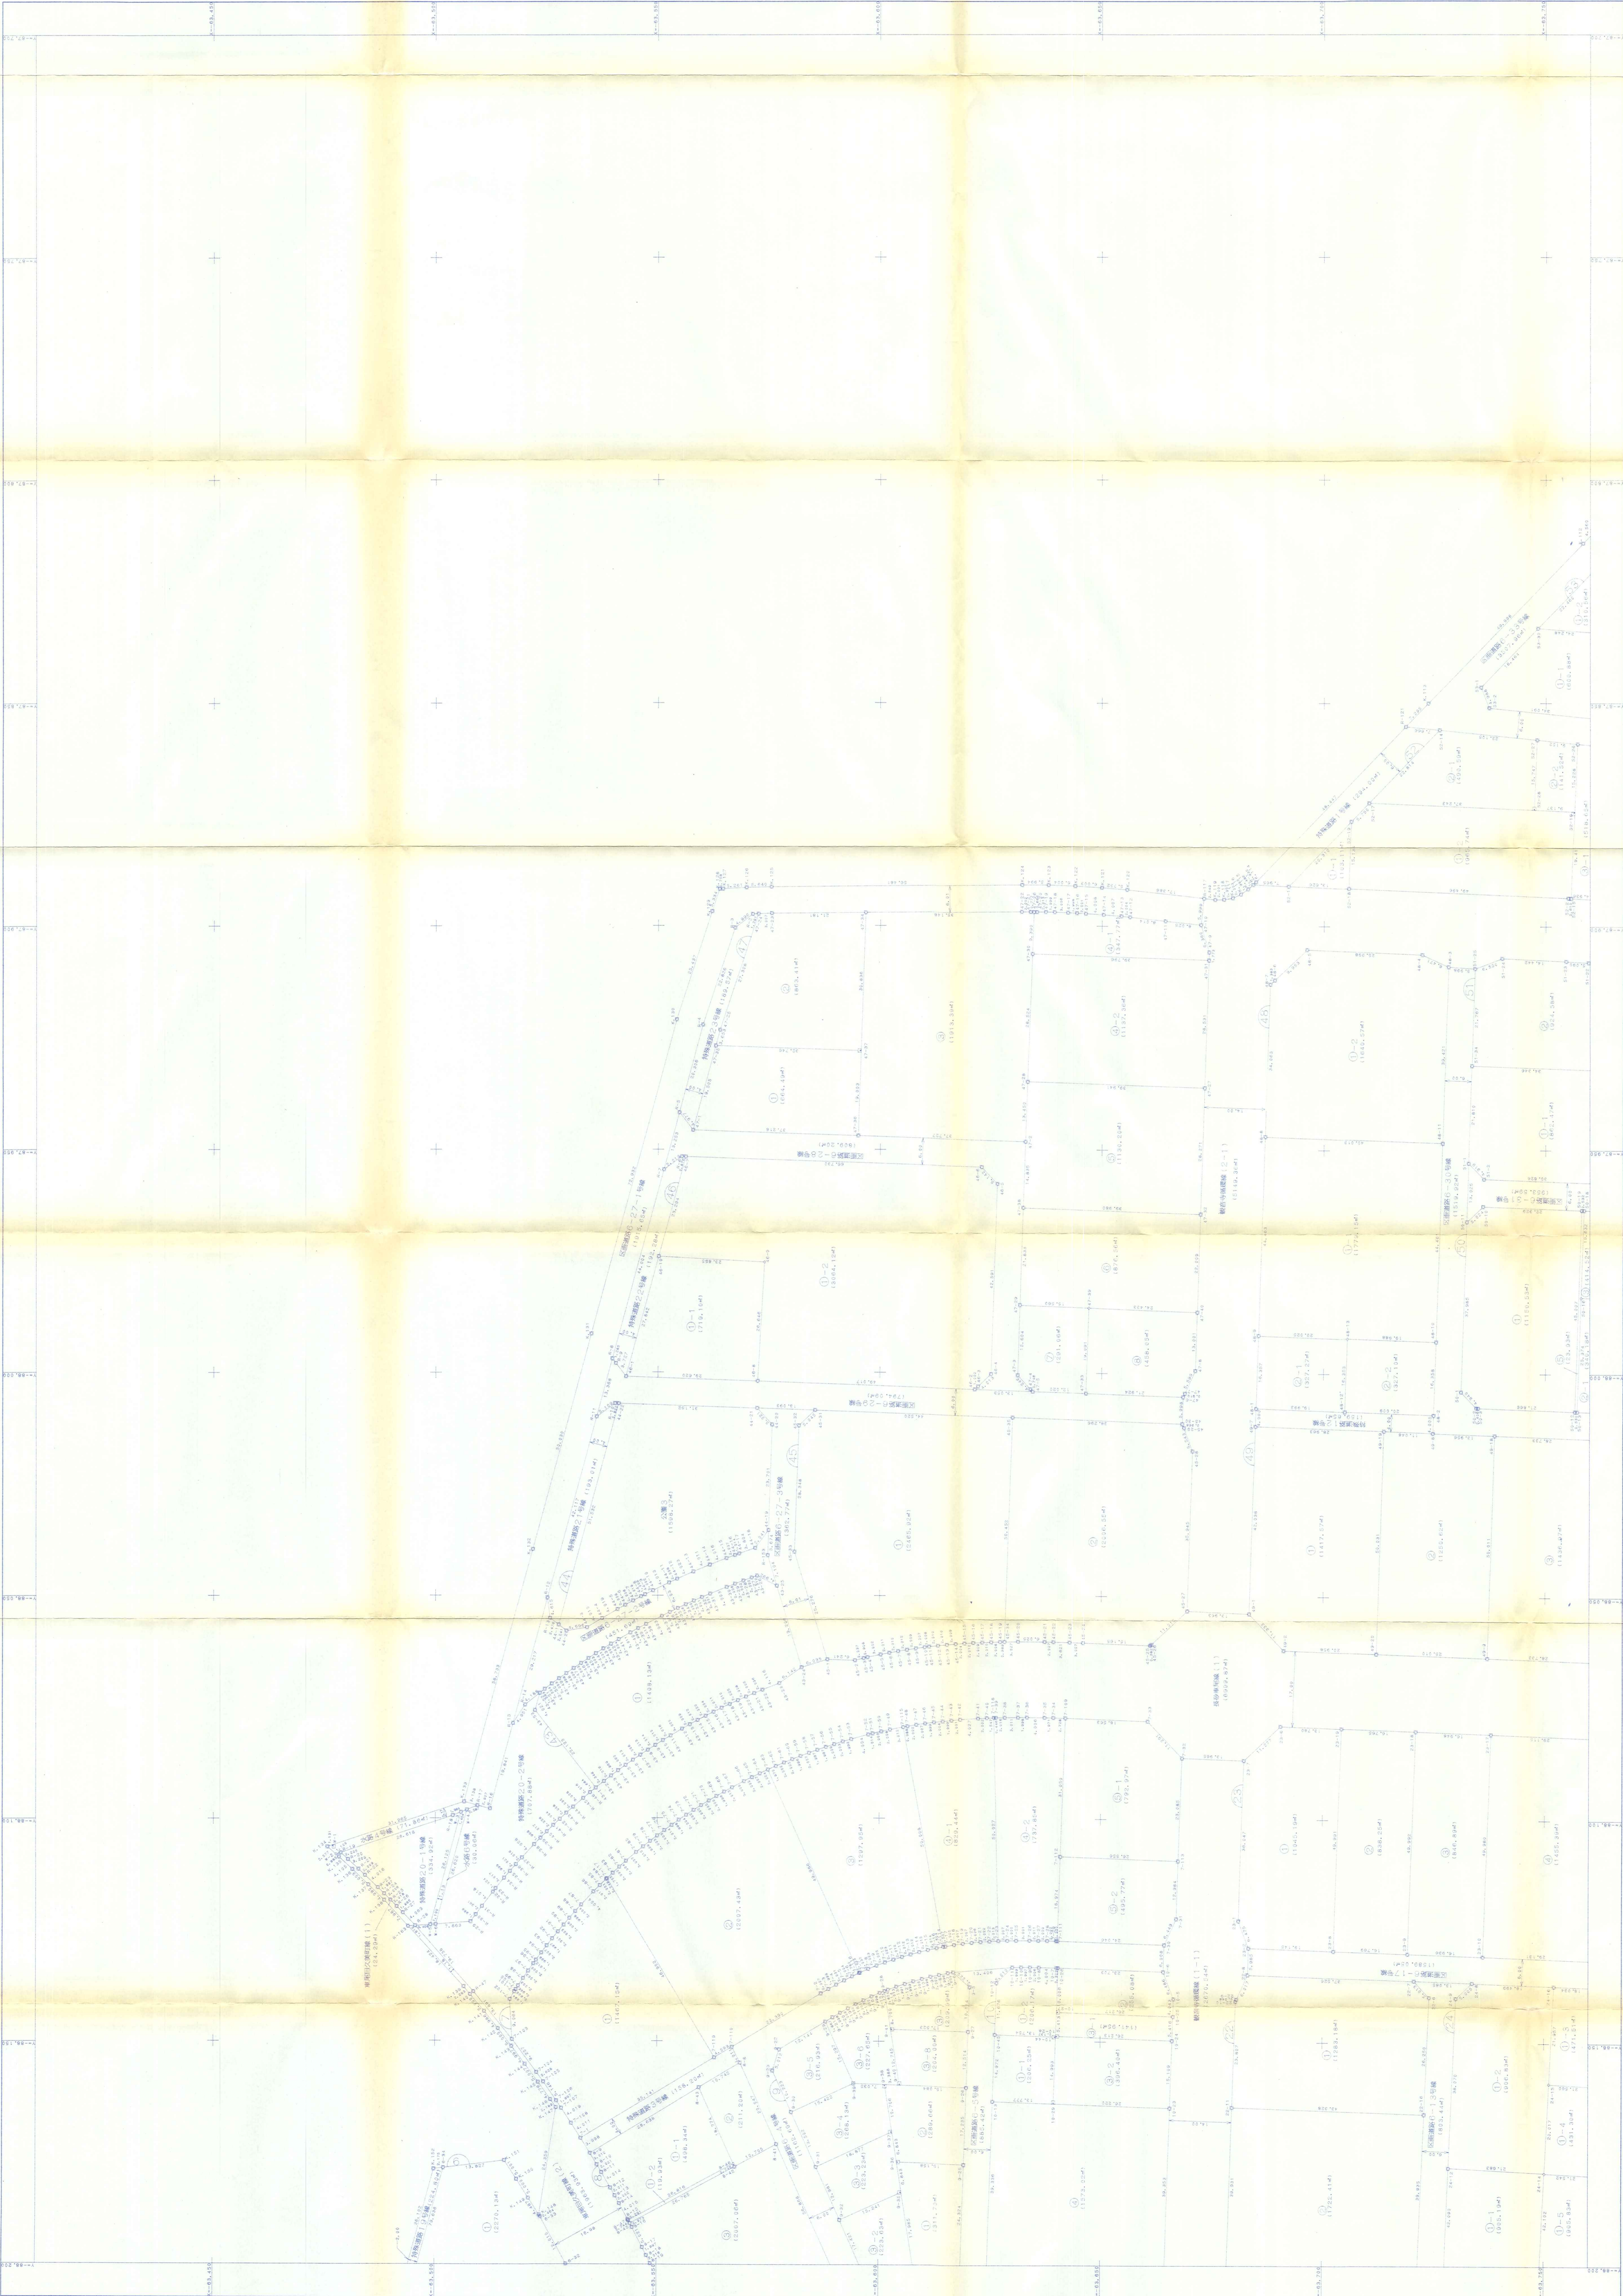

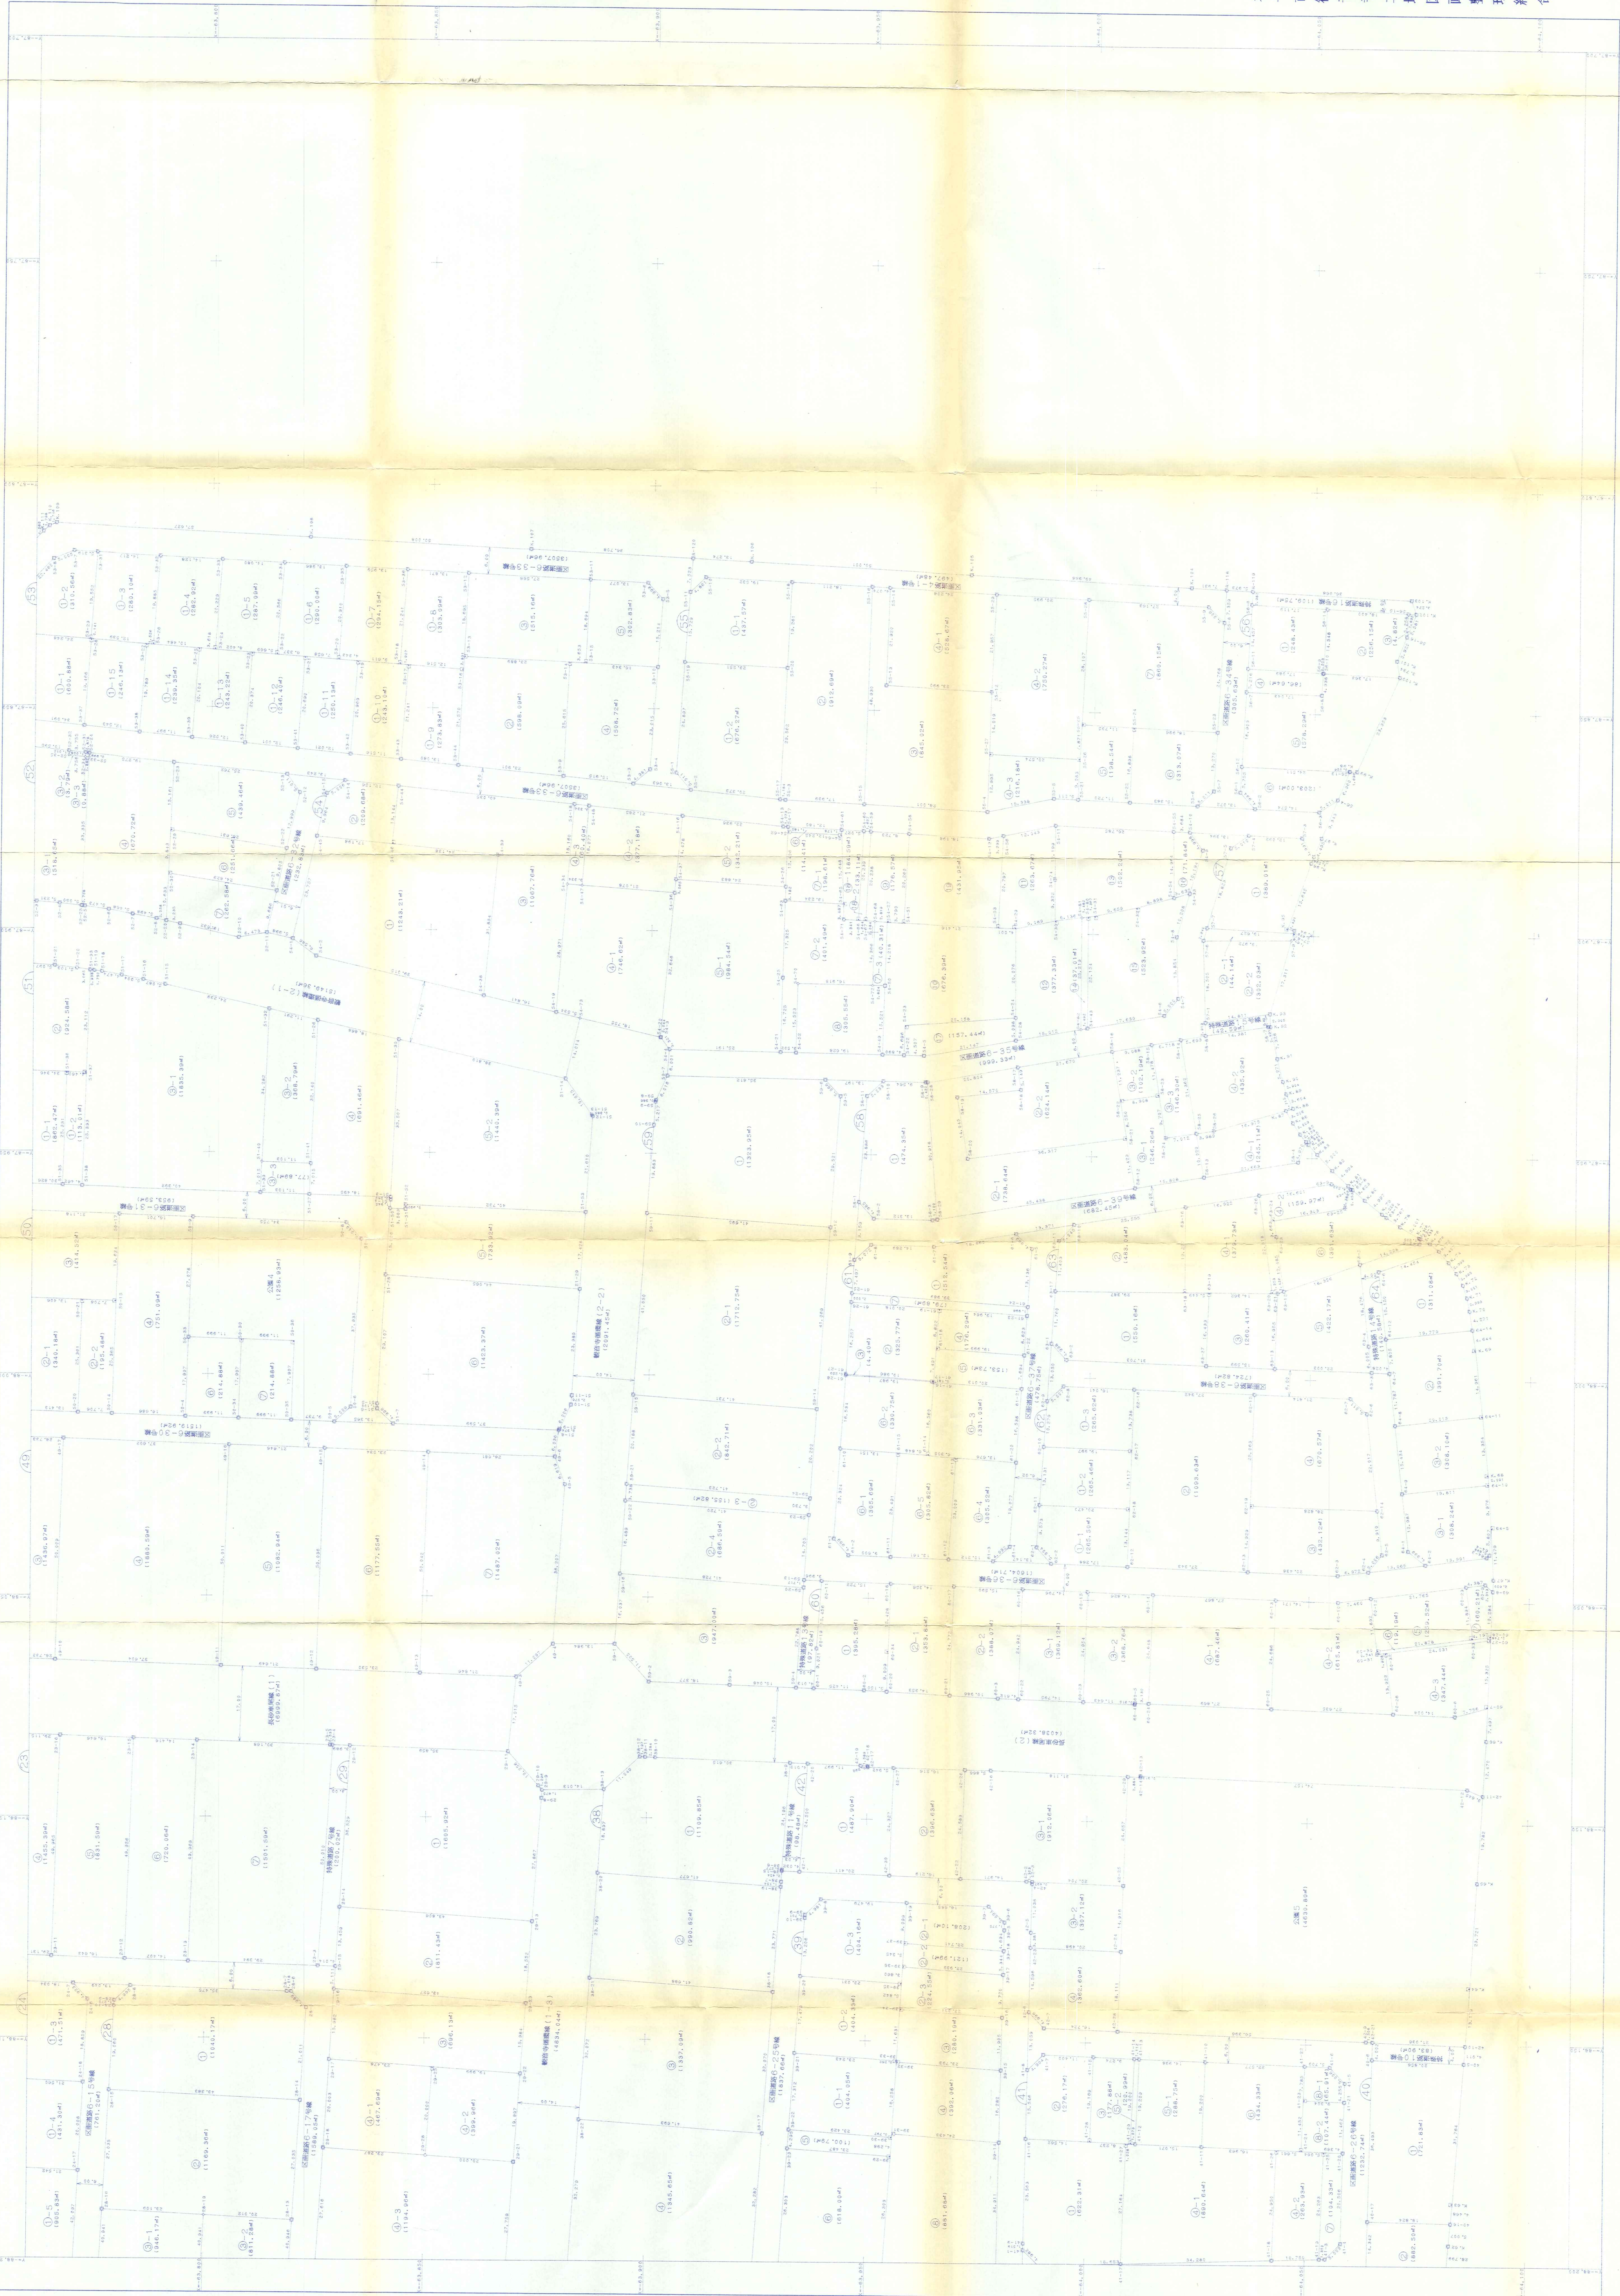

1	3
2	4

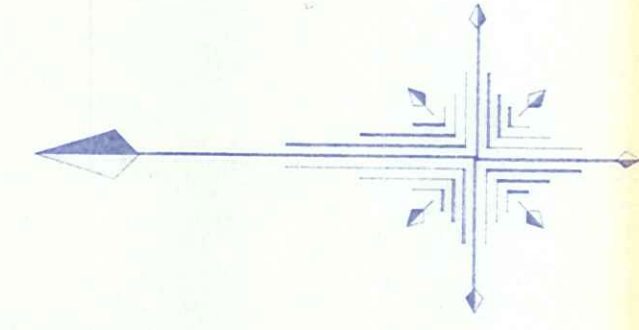

凡例	
生線	区分
(1)	街区番号
①	面地番号
記号 境界の種類	
田	コンクリート杭
田	コンクリート杭
田	コンクリート杭
田	金属懸
田	プラスチック杭
田	金属釘
田	計算点