


米子市河崎北土地区画整理事業画地出来形確認測量原図

1:500

平成十三年四月測量

株式会社 日本区画

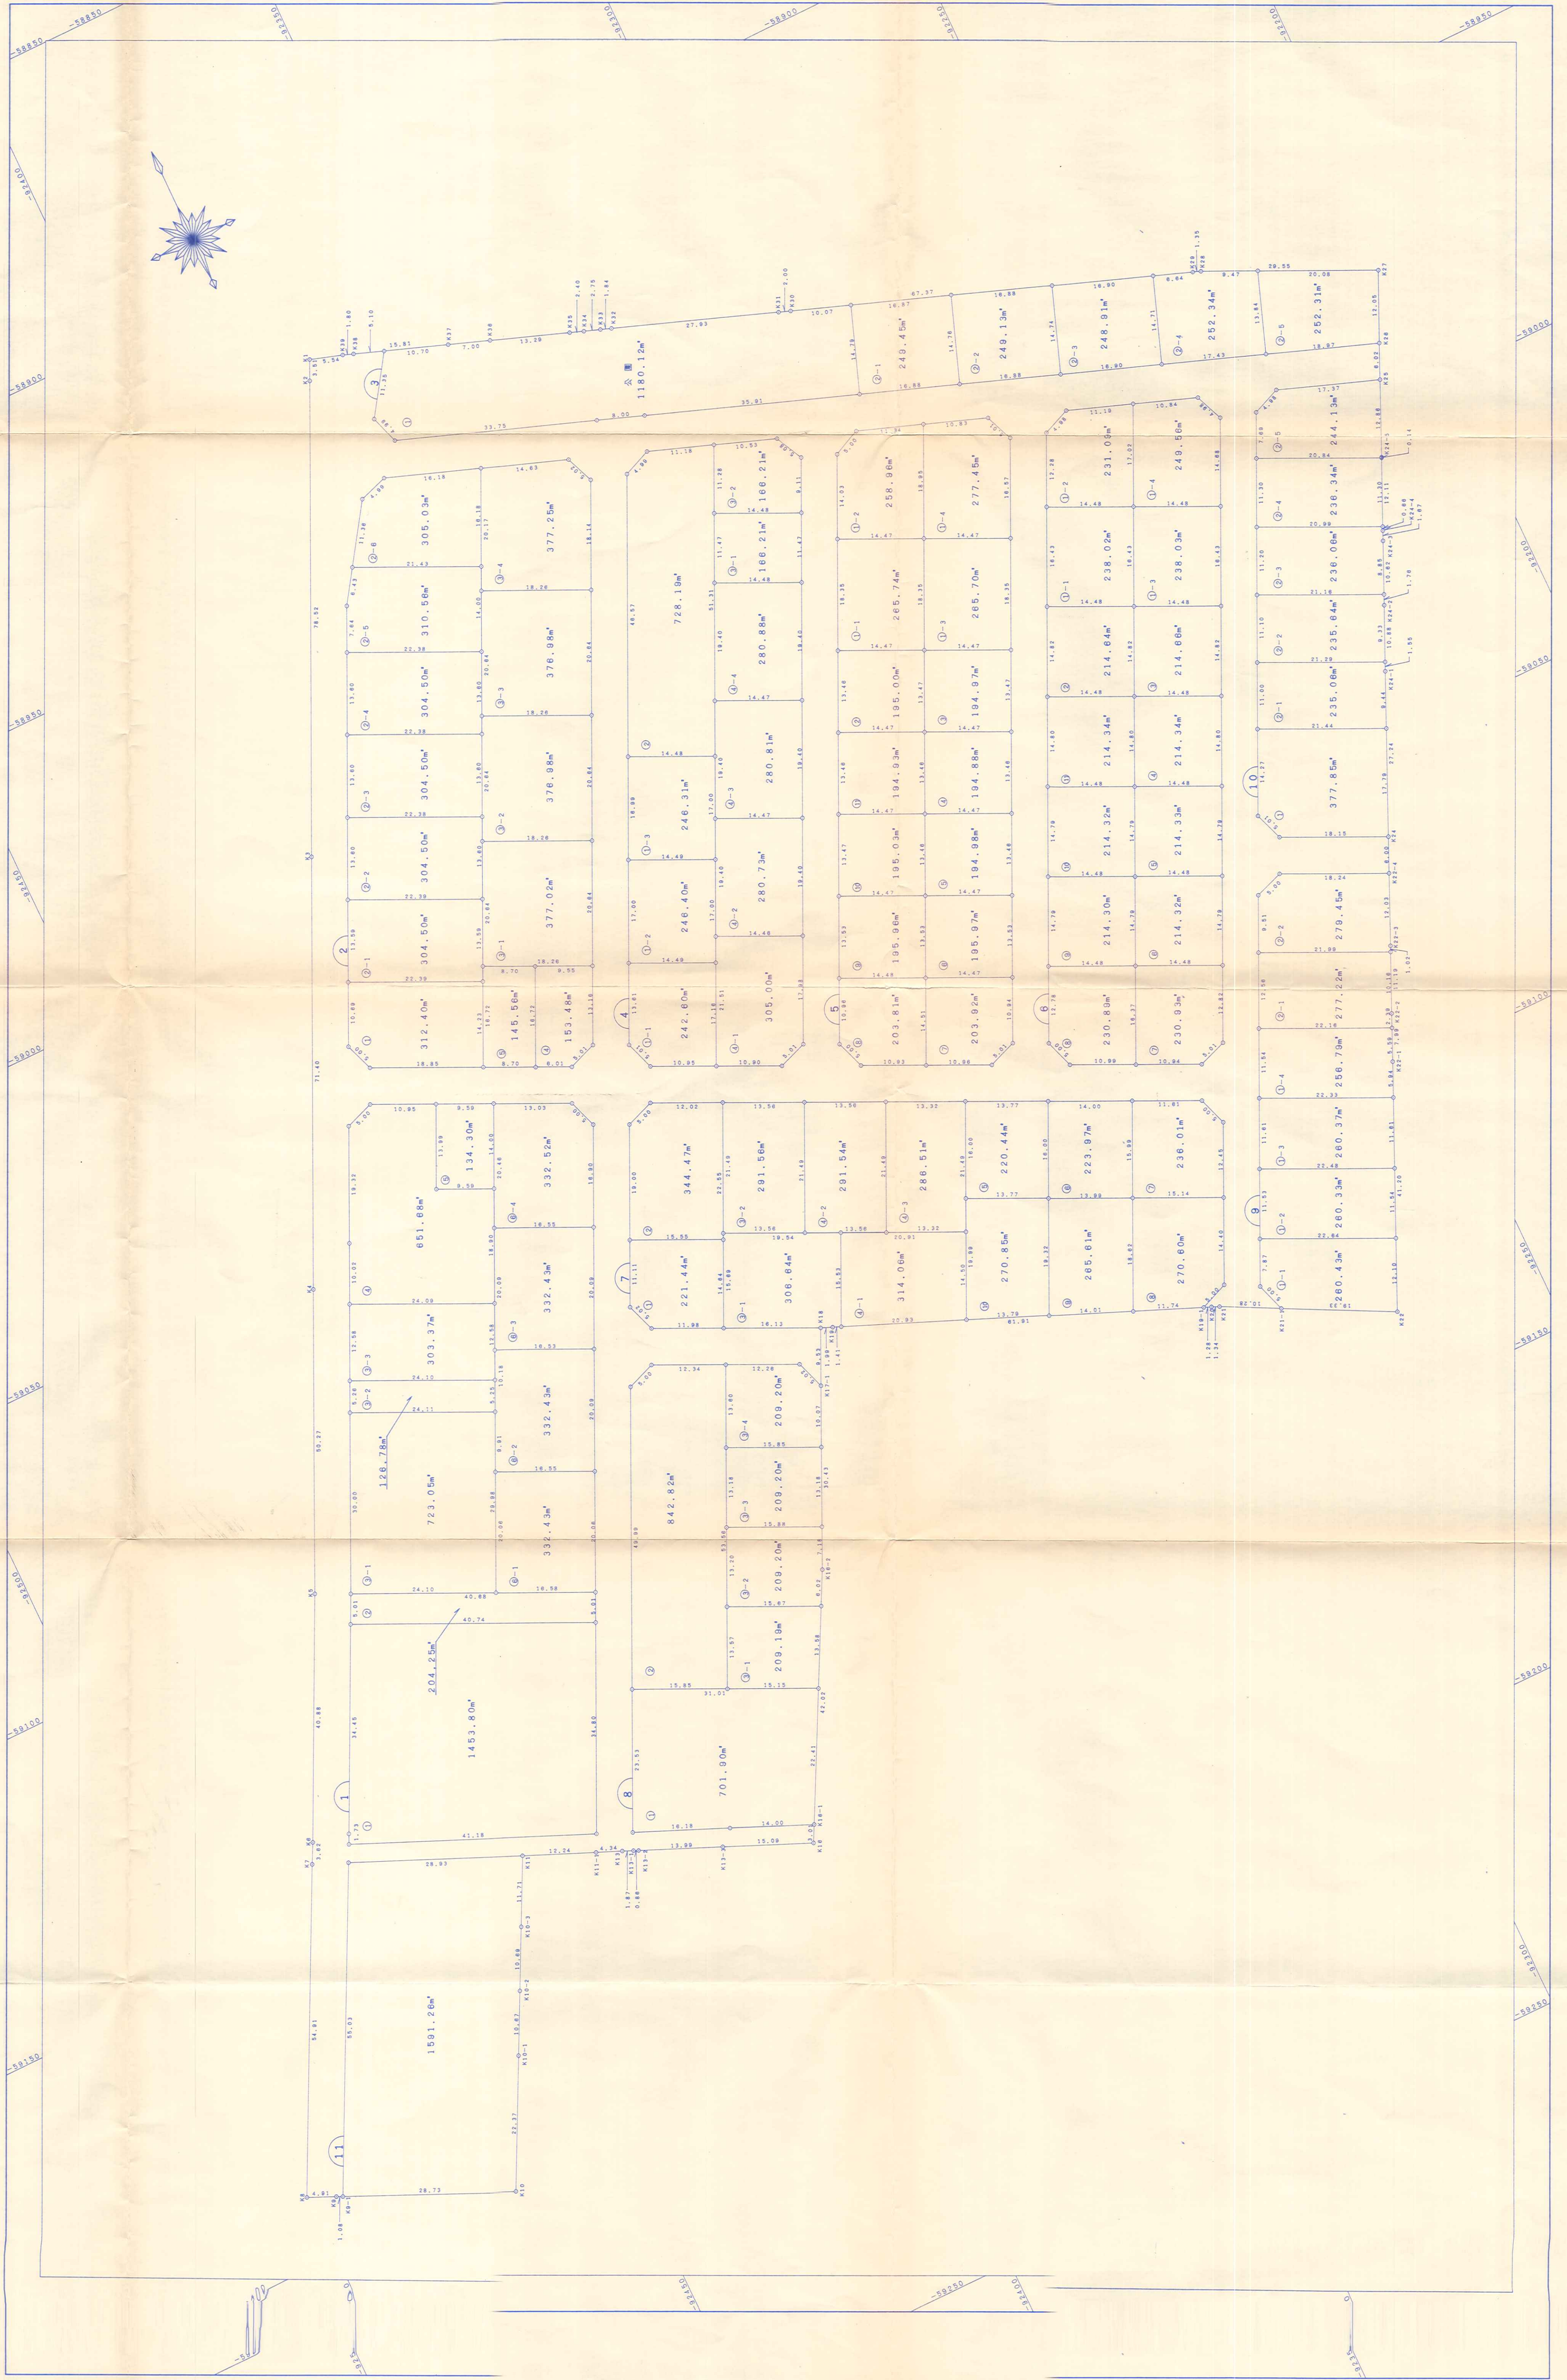

この測量成果は、国土整理院長の承認を得て同院所管の測量簿及び測量結果を使用して得たものである(承認番号) 平 1 24 公 第 3 2 7 号。