


TITLE 米子市福祉保健総合センター新築工事	NAME 1階平面図	SCALE 1:200	DATE H 7.1	CHECK [Red Seal]	DRAWING [Red Seal]	株式会社 桑本建築設計事務所 一級建築士事務所 登録5-355号 一級建築士登録42737号 高田 滋之助	NO 26-4
----------------------------	---------------	----------------	---------------	---------------------	-----------------------	--	------------

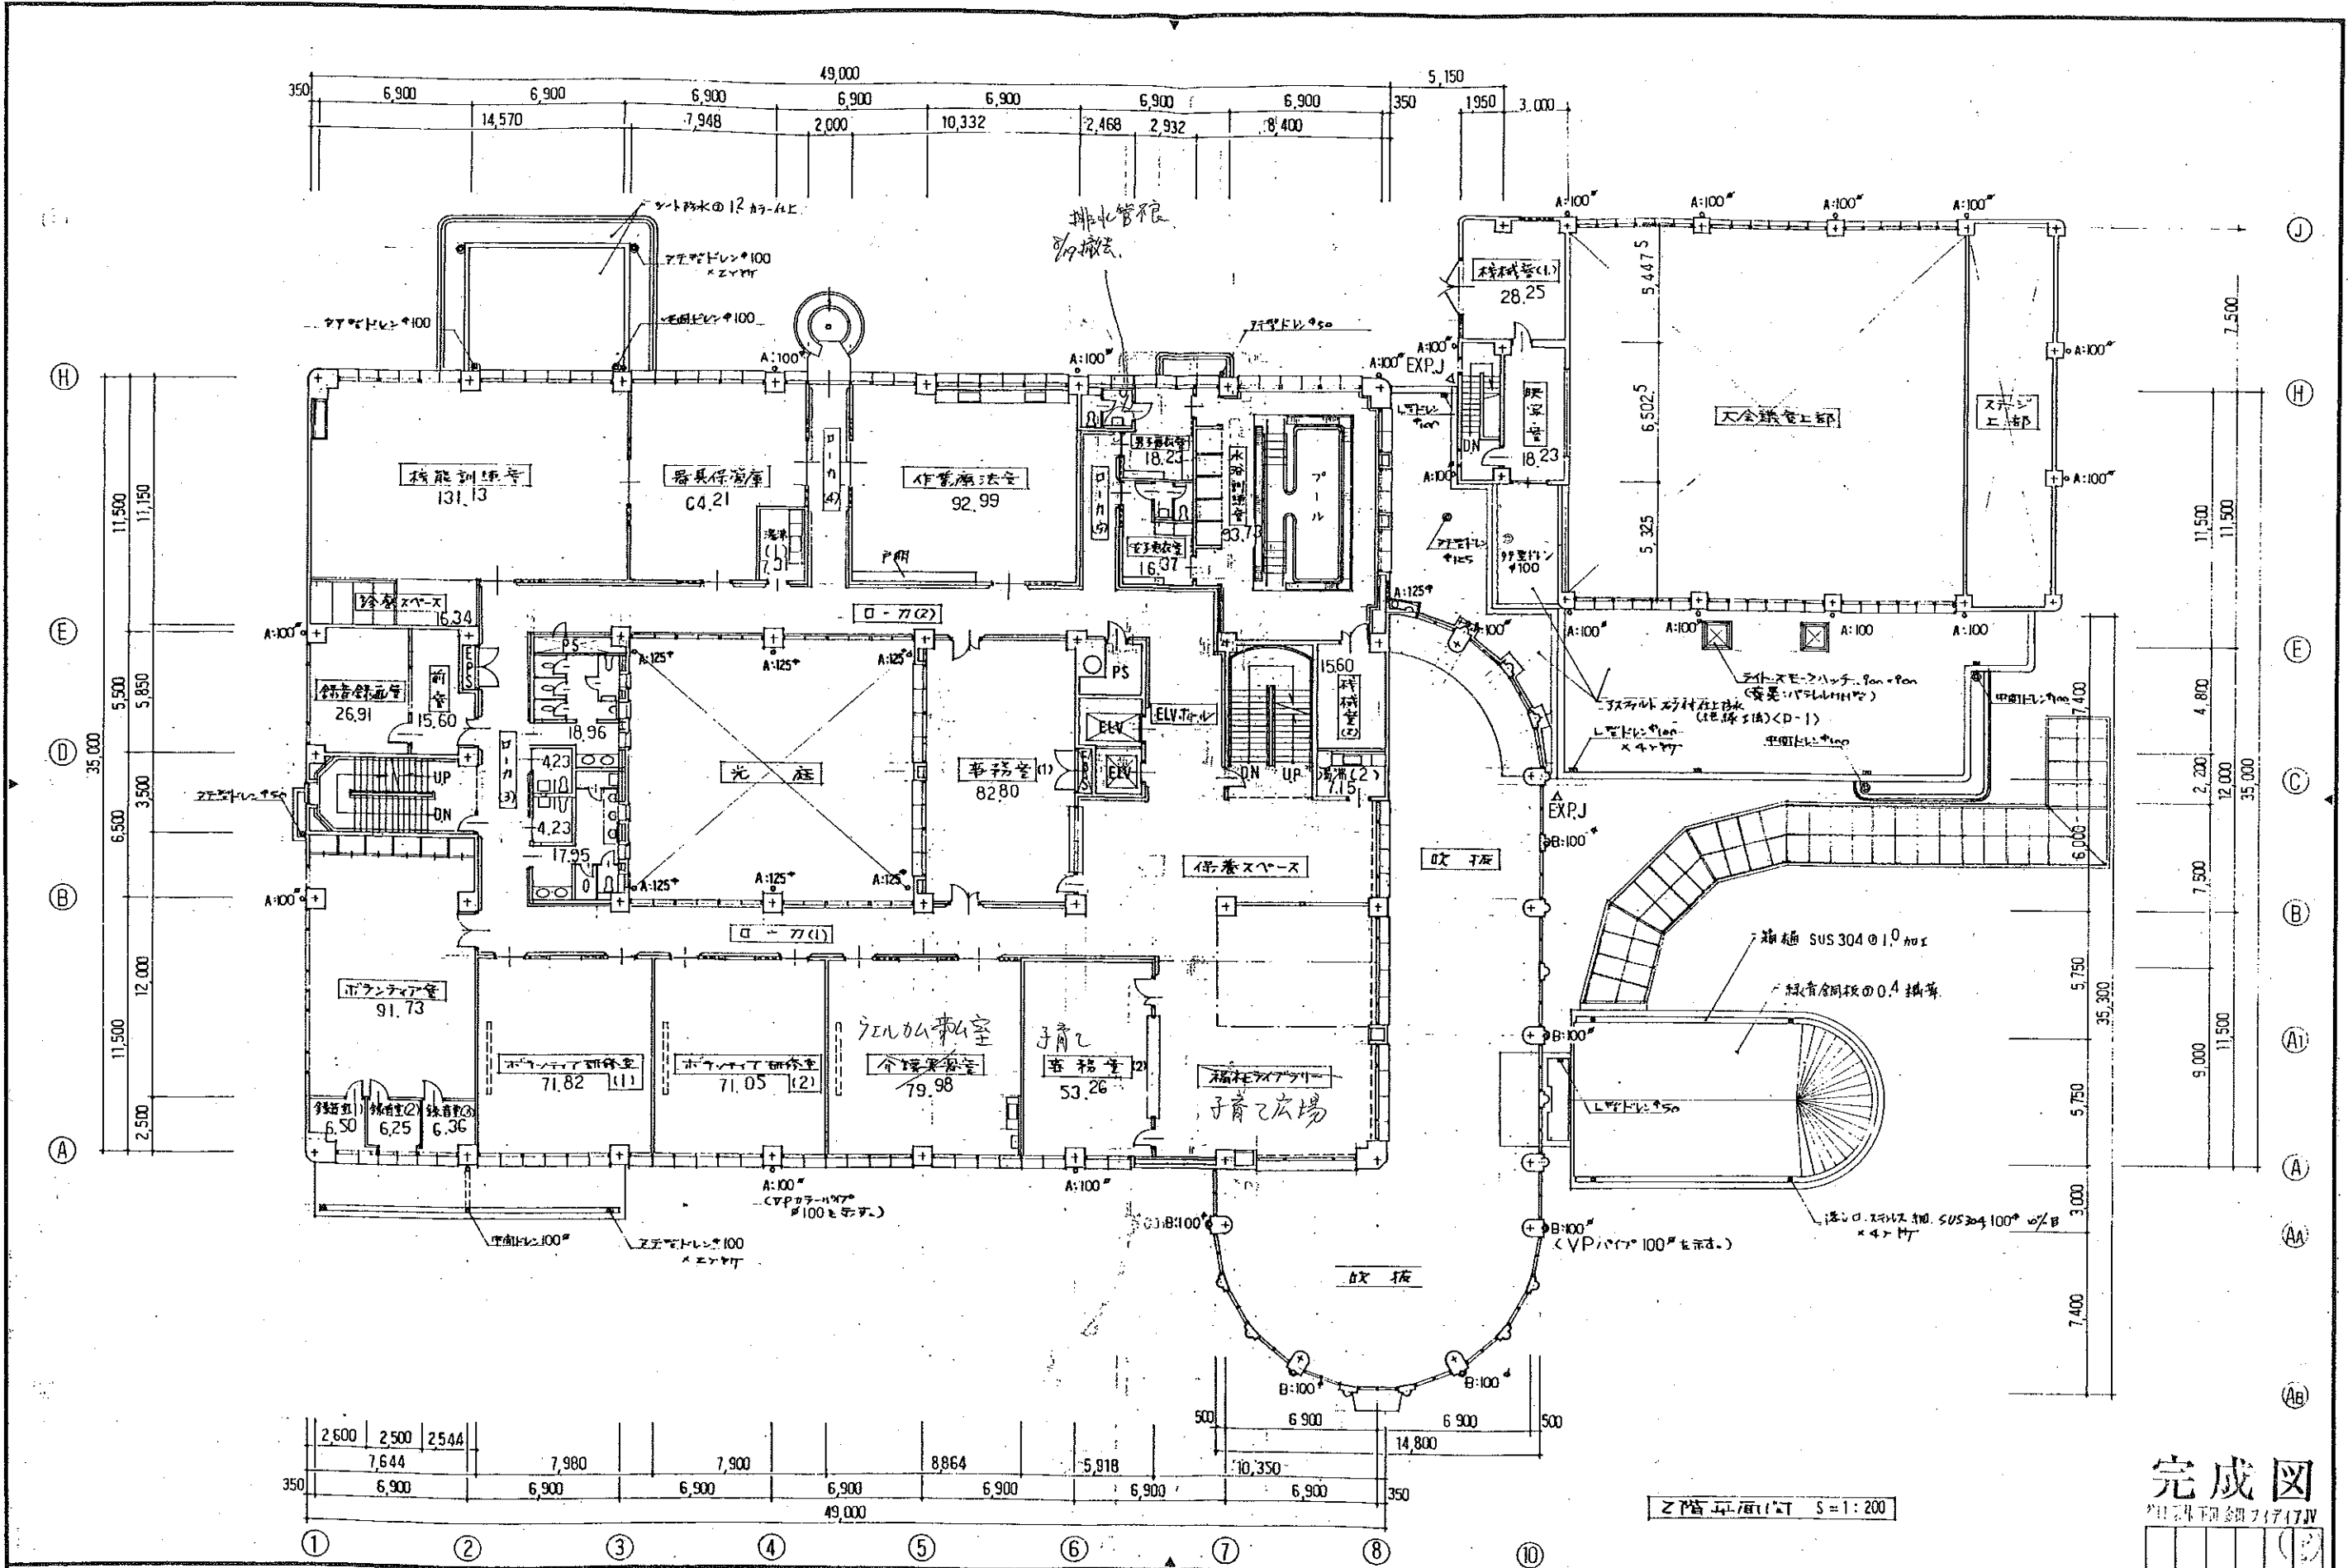


2階平面図 S=1:200


完成図

米子市福祉保健総合センター新築工事
2階平面図

TITLE 米子市福祉保健総合センター新築工事	NAME 2階平面図	SCALE 1:200	DATE H 7.1	CHECK 	DRAWING 	株式会社 桑本建築設計事務所 一級建築士事務所 登録5-355号 一級建築士登録42737号 高田 滋之助	NO 26-5
----------------------------	---------------	----------------	---------------	-----------	-------------	--	------------

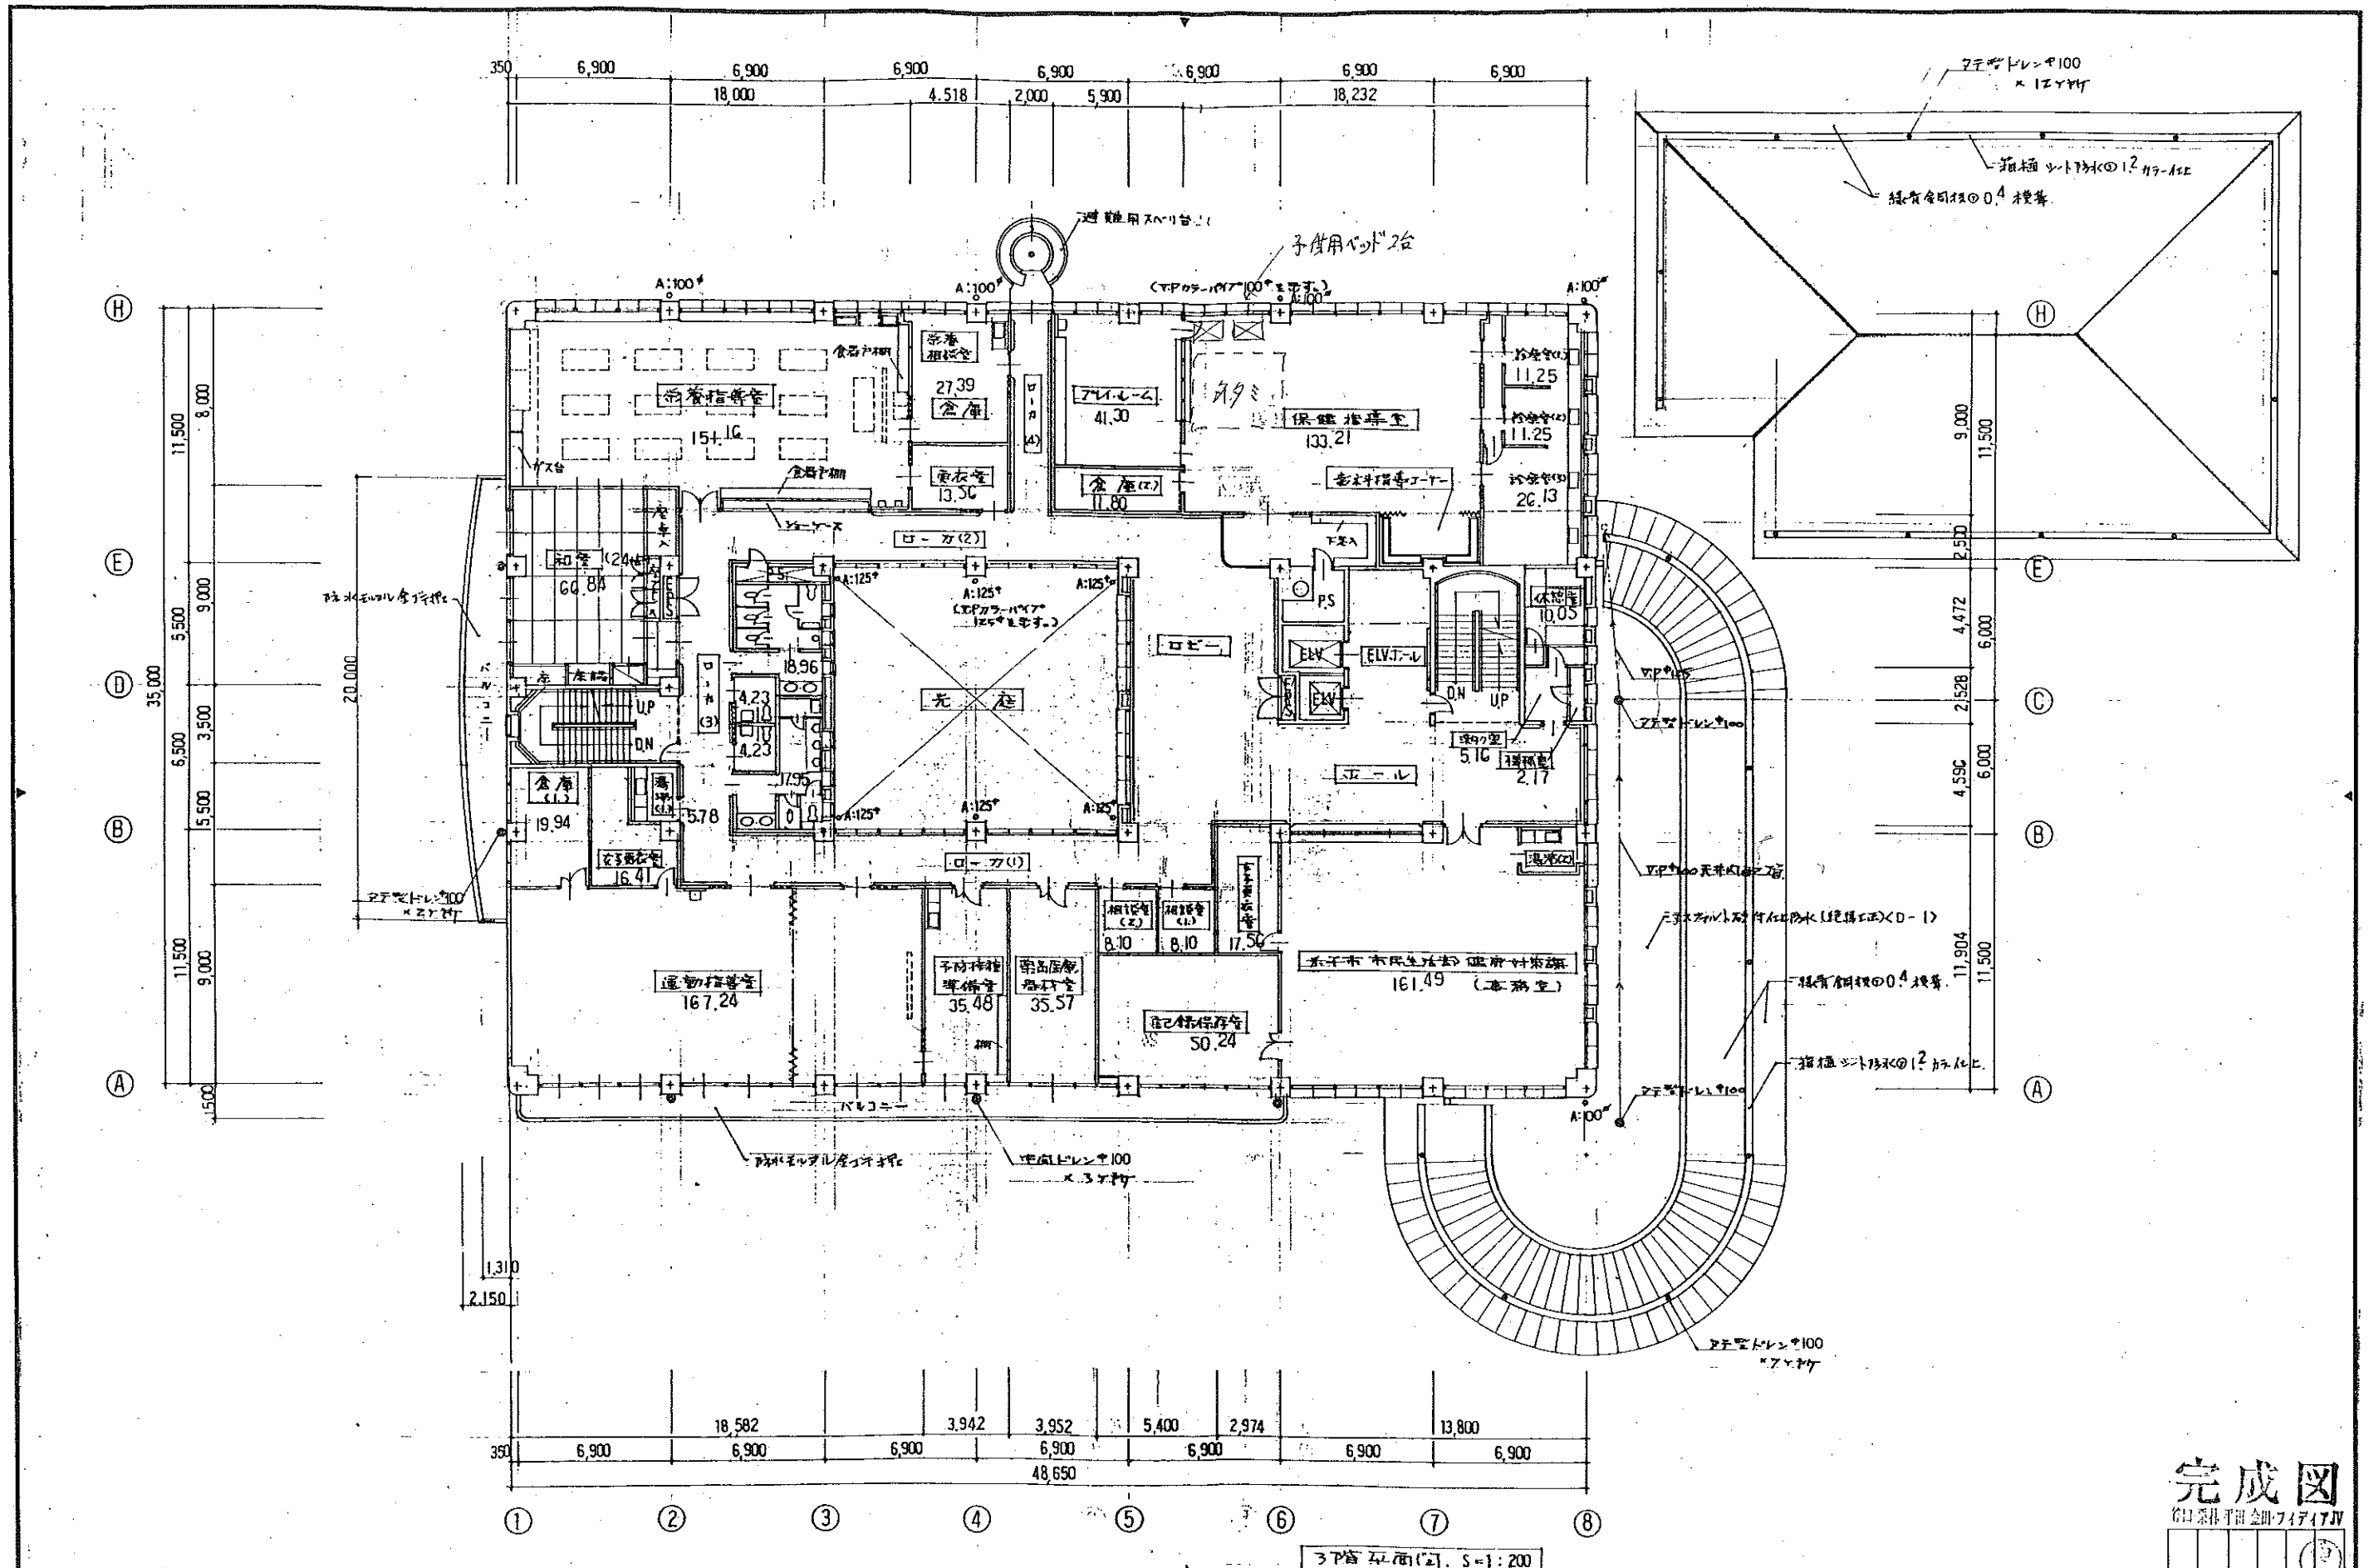

TITLE	NAME	SCALE	DATE	CHECK	DRAWING	COMPANY	NO
米子市福祉保健総合センター新築工事	3階平面図	1:200	H7.1	(Seal)	(Seal)	株式会社 薬本建築設計事務所 一級建築士事務所 登録5-355号 一級建築士登録42737号 高田 滋之助	26-6

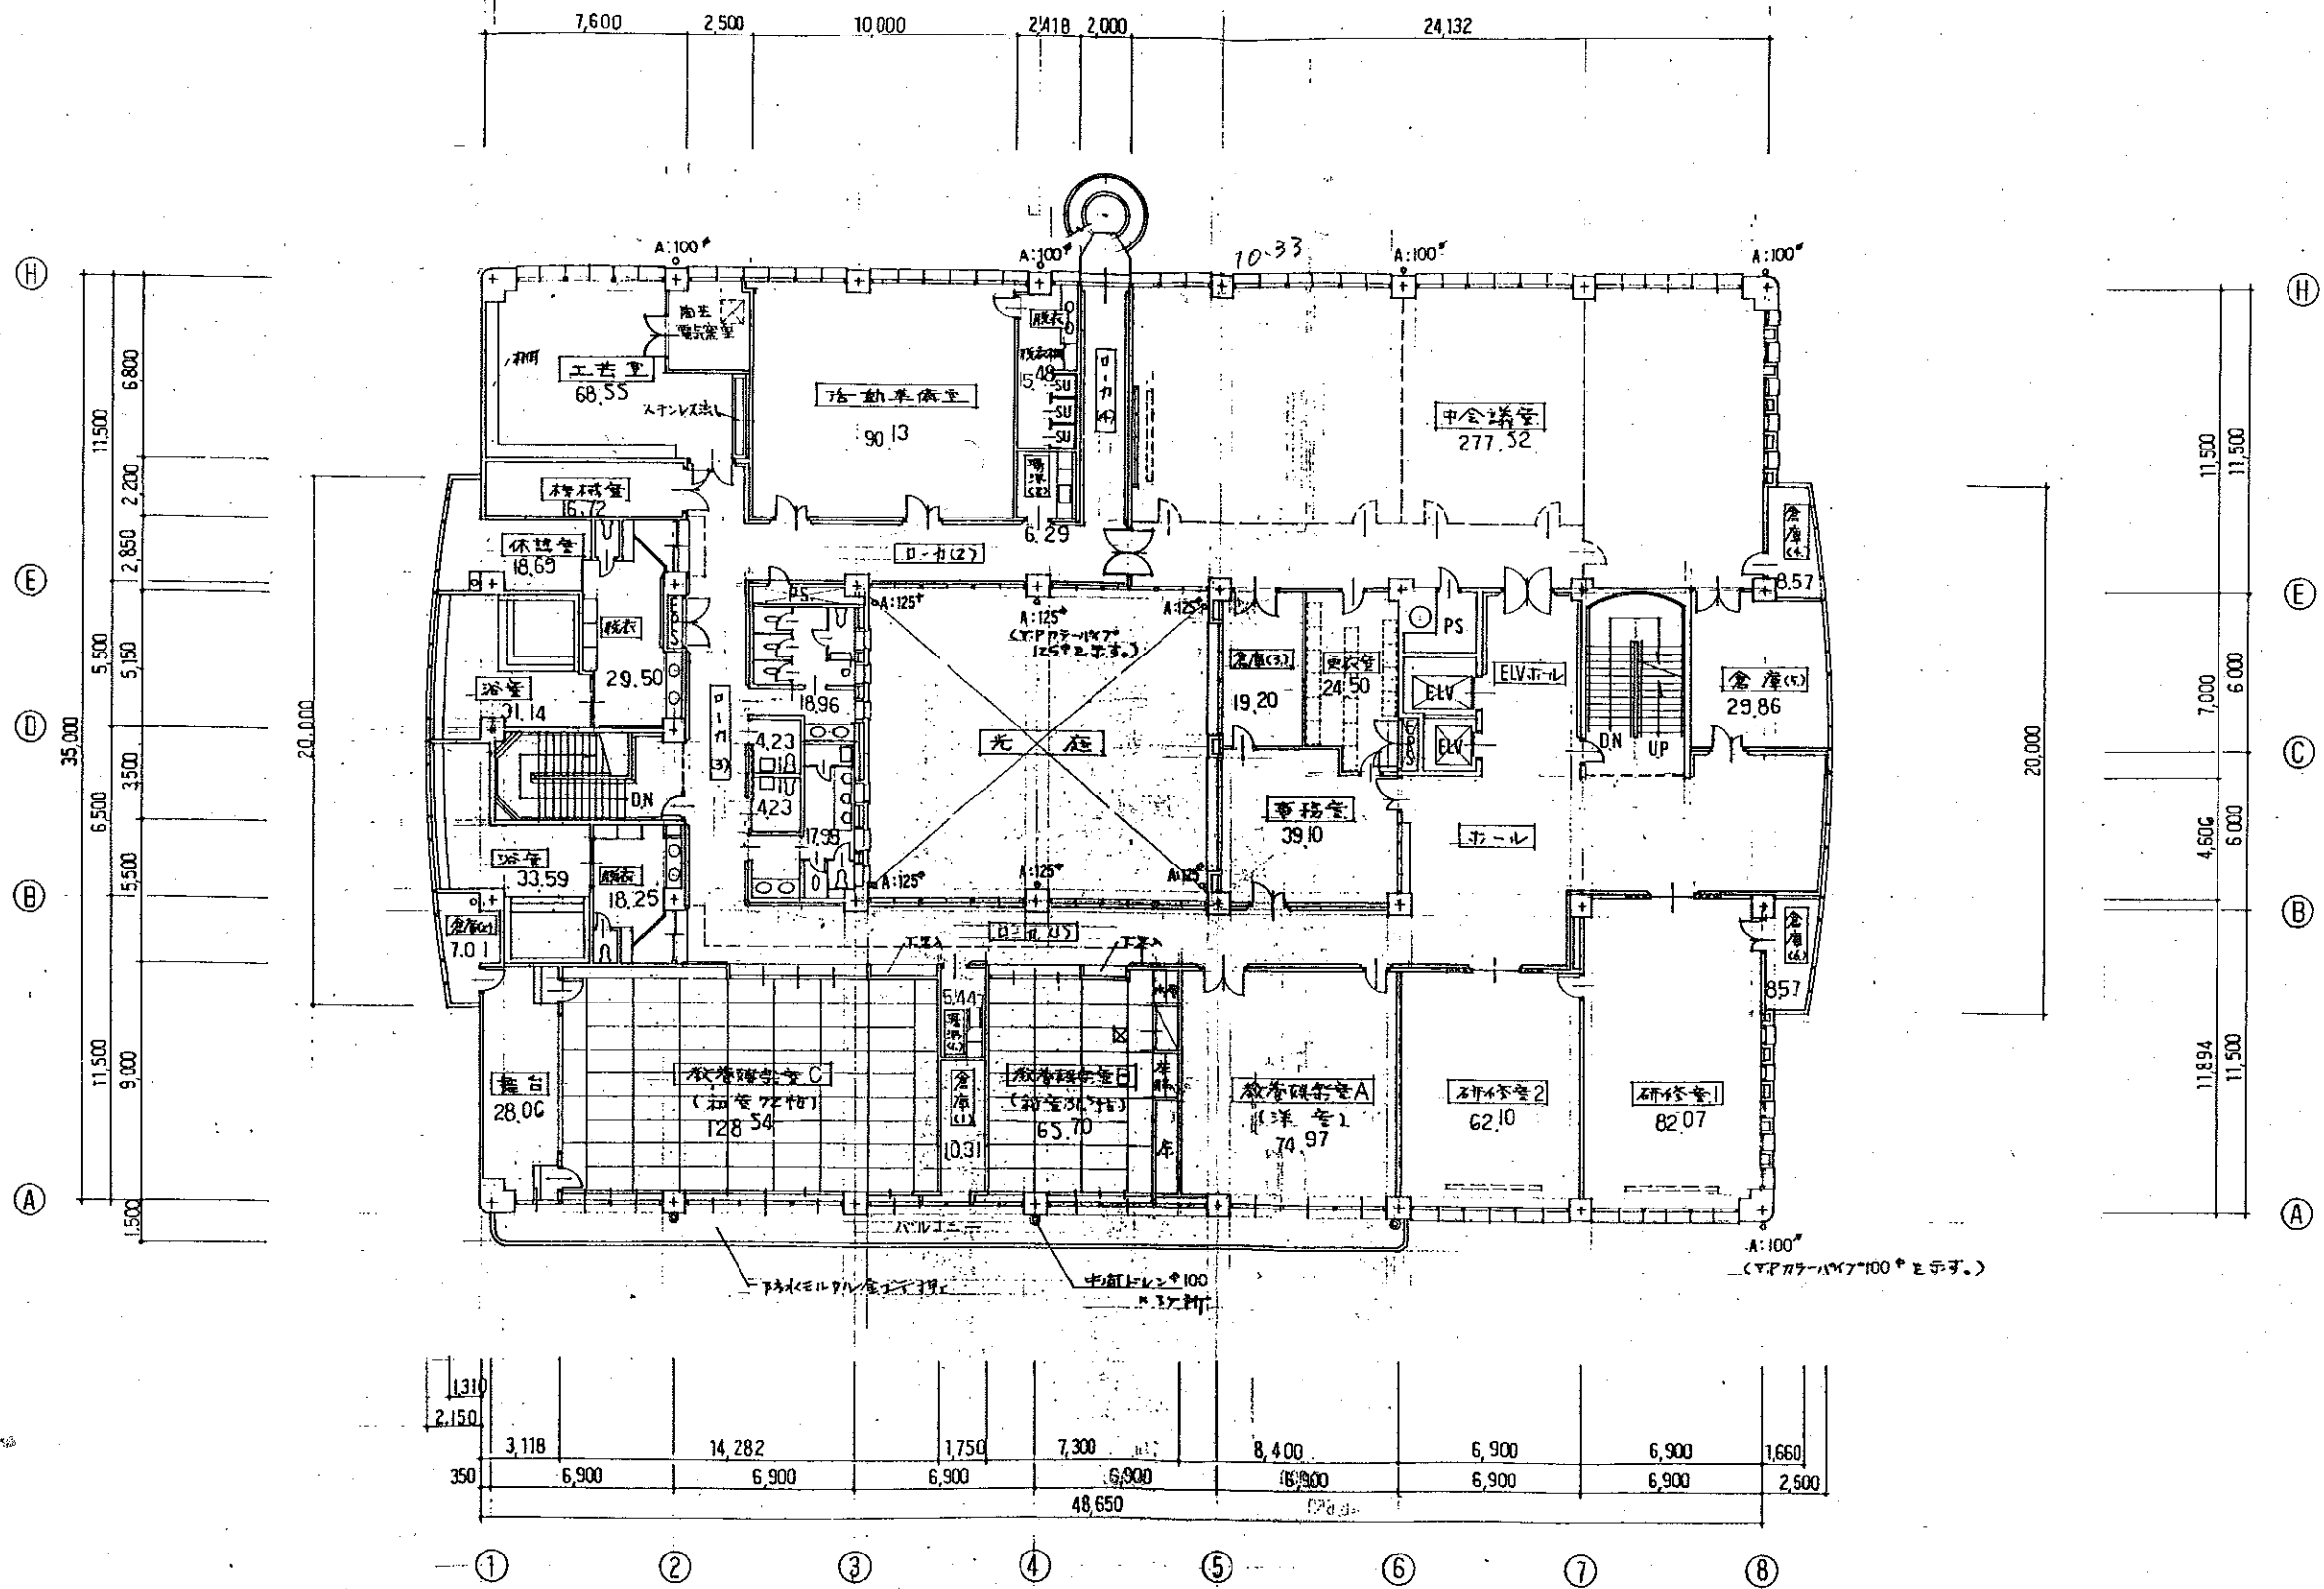

1.310											
2.150											
350	3,118	14,282	1,750	7,300	8,400	6,900	6,900	1,660			
	6,900	6,900	6,900	6,900	6,900	6,900	6,900	6,900	6,900	2,500	
				48,650							
①	②	③	④	⑤	⑥	⑦	⑧				

4階平面図, S=1:200

完成図

谷口建築計画金田・フイアイト

TITLE 米子市福祉保健総合センター新築工事	NAME 4階平面図	SCALE 1:200	DATE H 7.1	CHECK 高橋	DRAWING 高橋	株式会社 桑本建築設計事務所 一級建築士事務所 登録5-355号 一級建築士登録42737号 高田 滋之助	NO 26-7
----------------------------	---------------	----------------	---------------	-------------	---------------	--	------------