


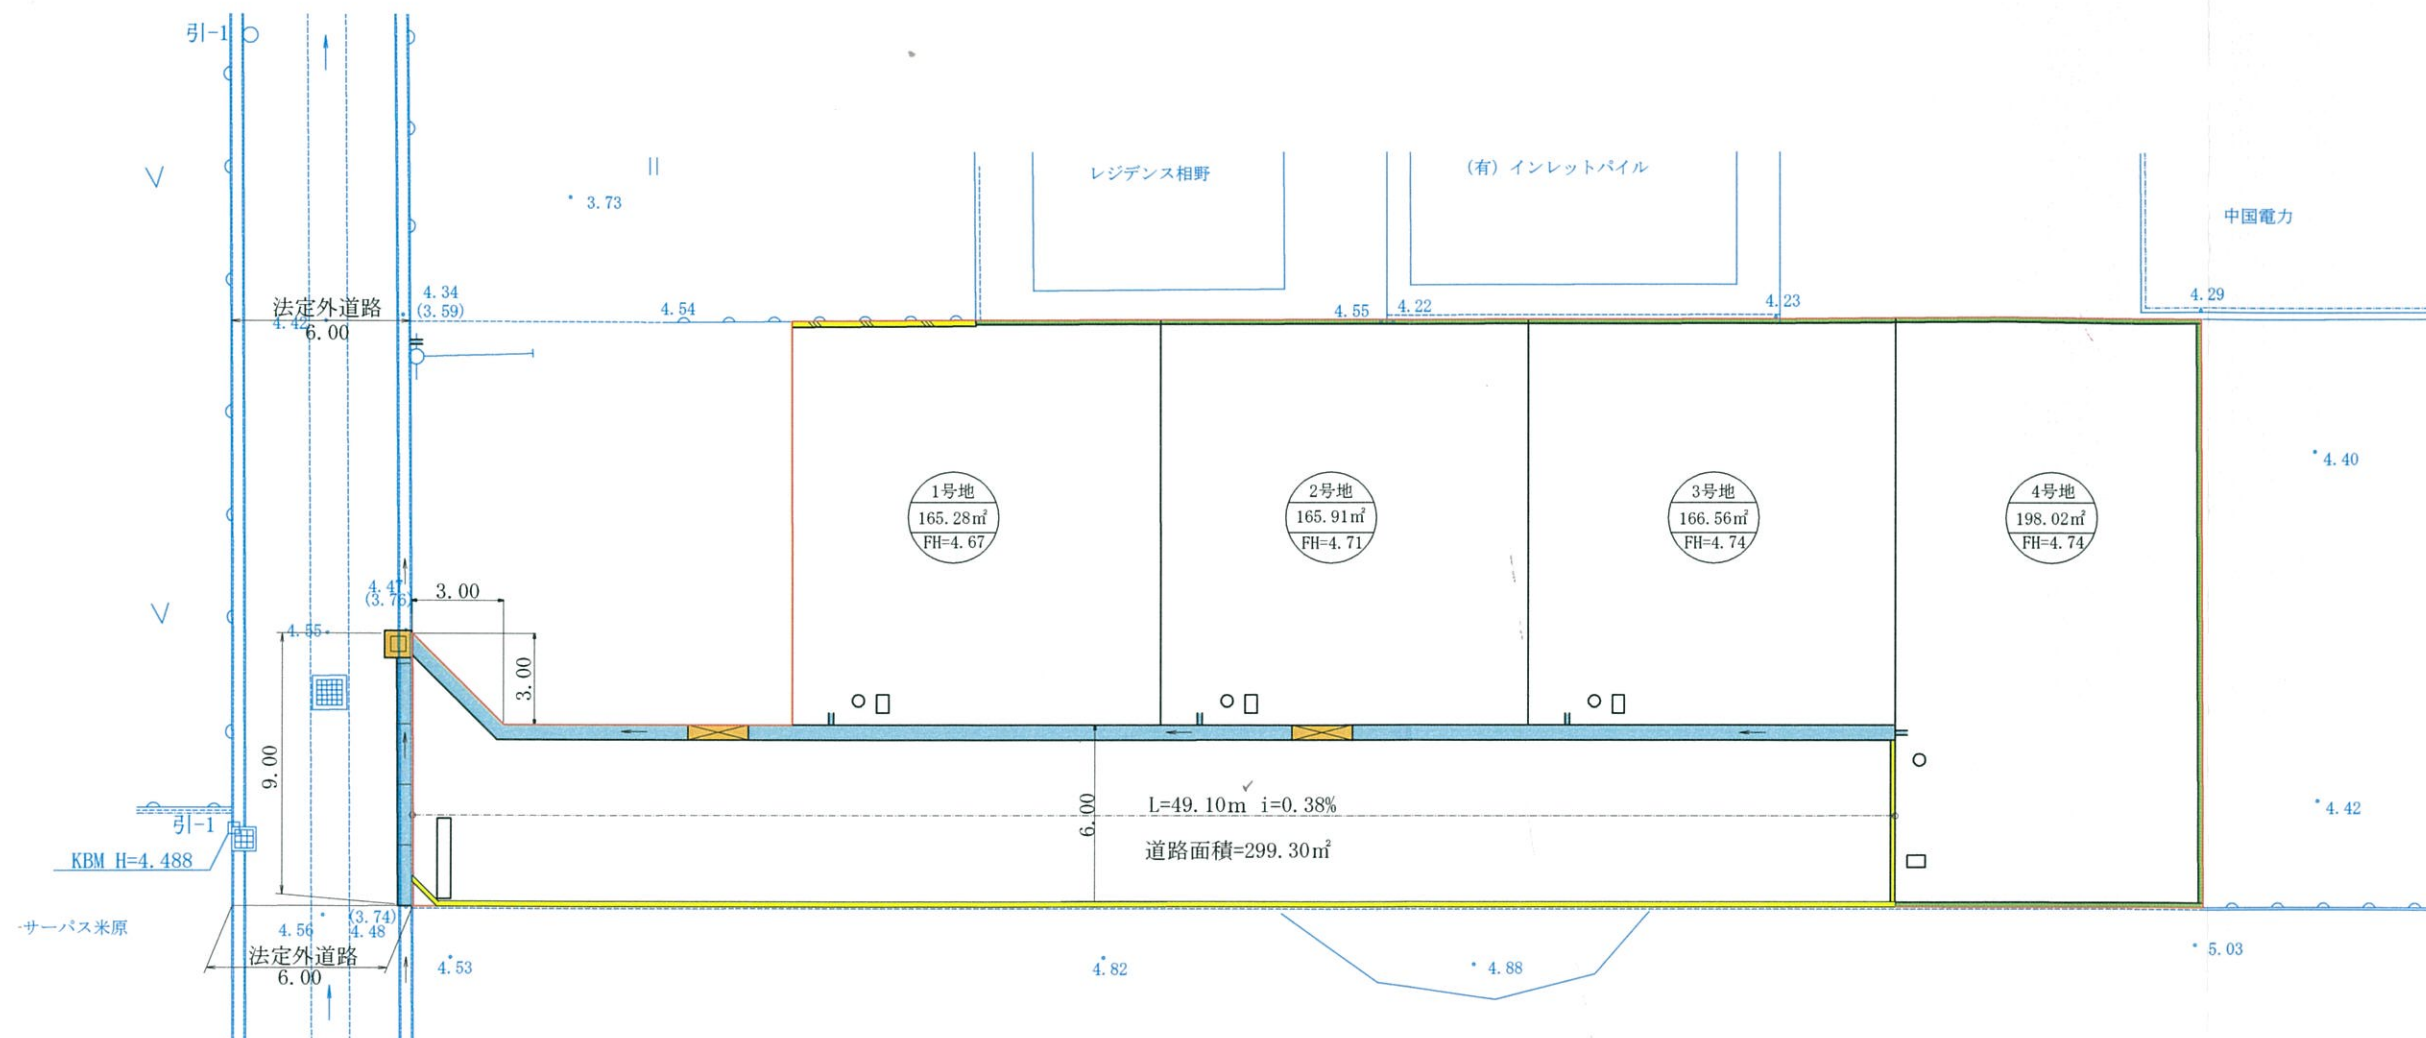

凡 例	
	区域境界線
	道路側溝
	横断側溝
	泥溜め (300C)
	コンクリートブロック
	地先境界ブロック

完成図

宅地面積= 695.77 m²
道路面積= 299.30 m²
区域面積= 995.07 m²

図 面 名	土地利用計画図		
申 請 地	米子市米原八丁目 地内		
縮 尺	S=1:250	年月日	令和2年4月18日
設 計 者	中 峠 雅 年	図面番号	
株式会社 プロセクト 岡山市中区四御神700-34 TEL 086-278-1423 FAX 086-230-0237			