

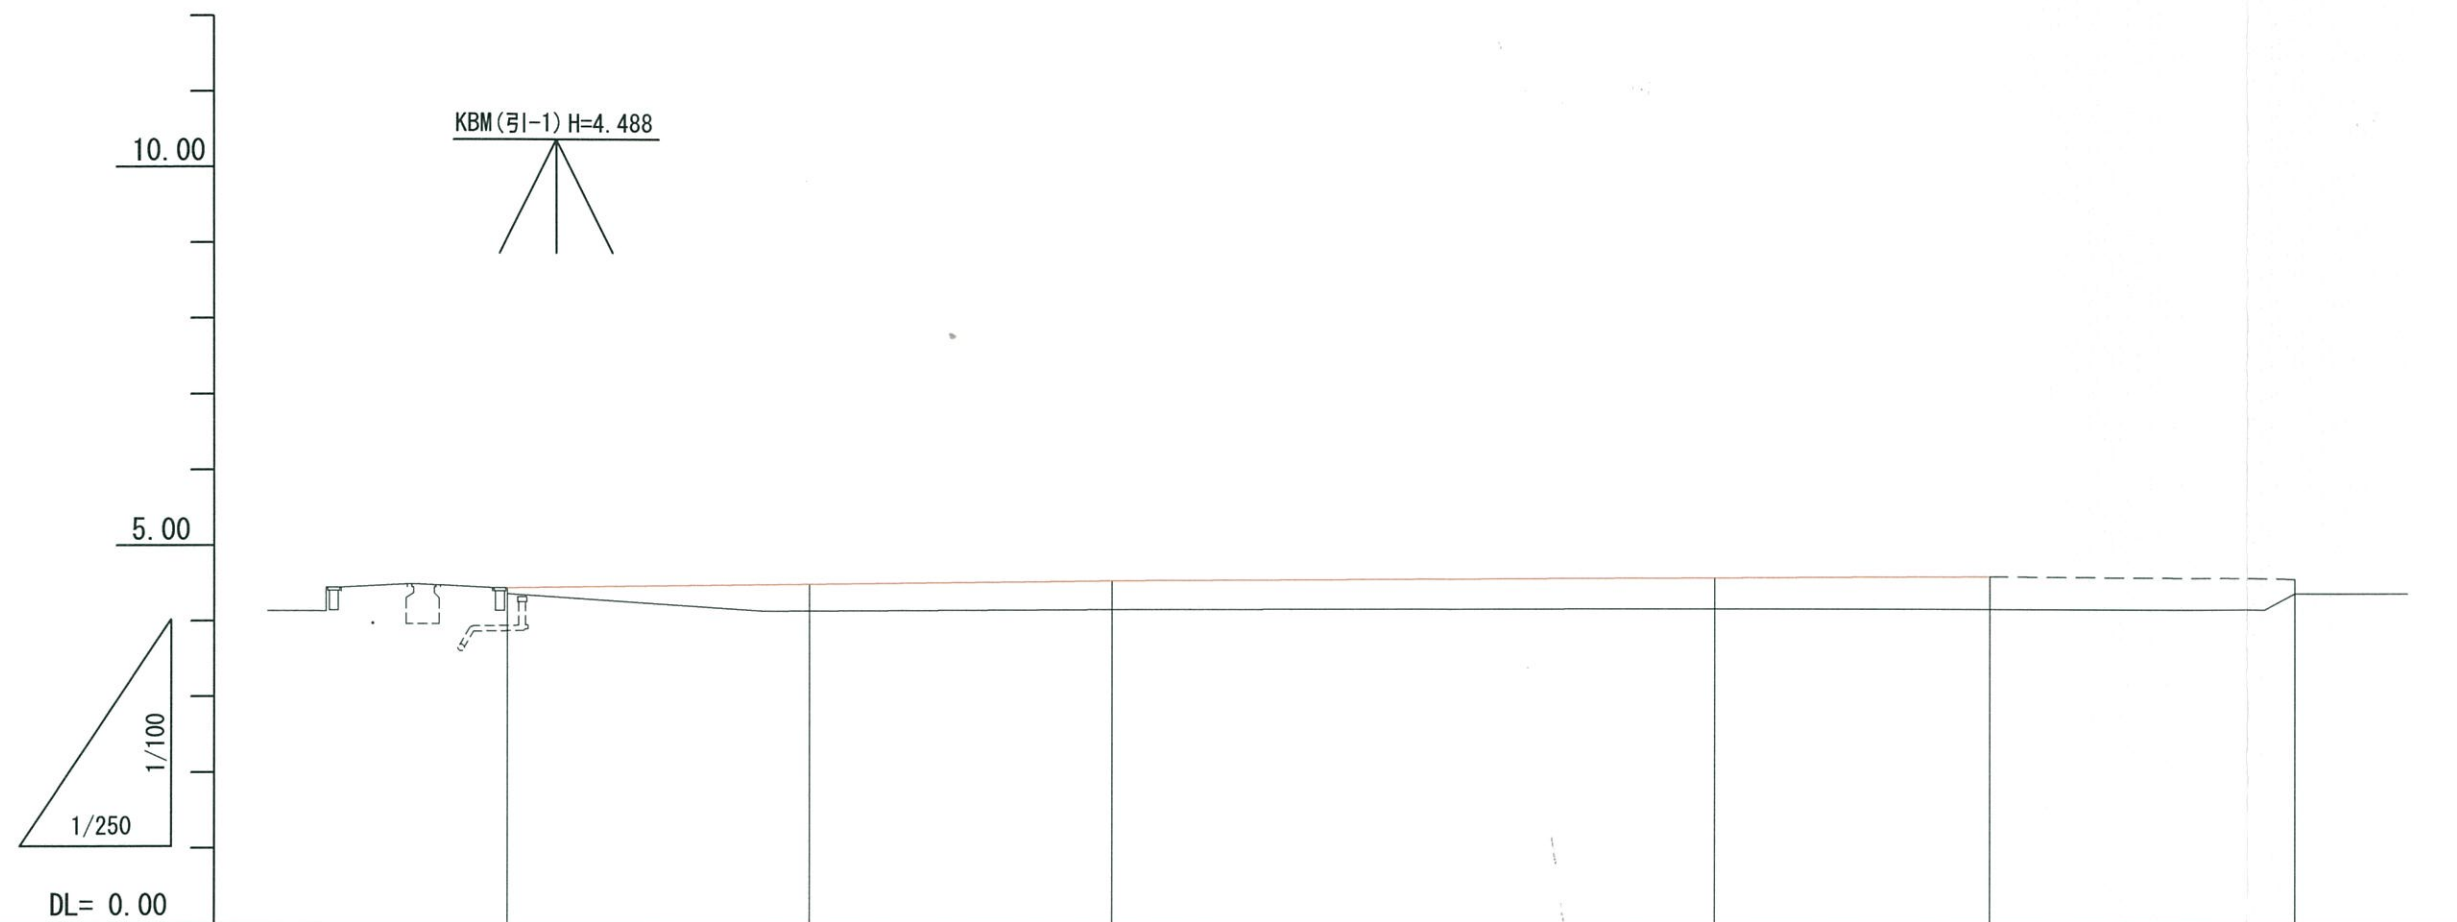
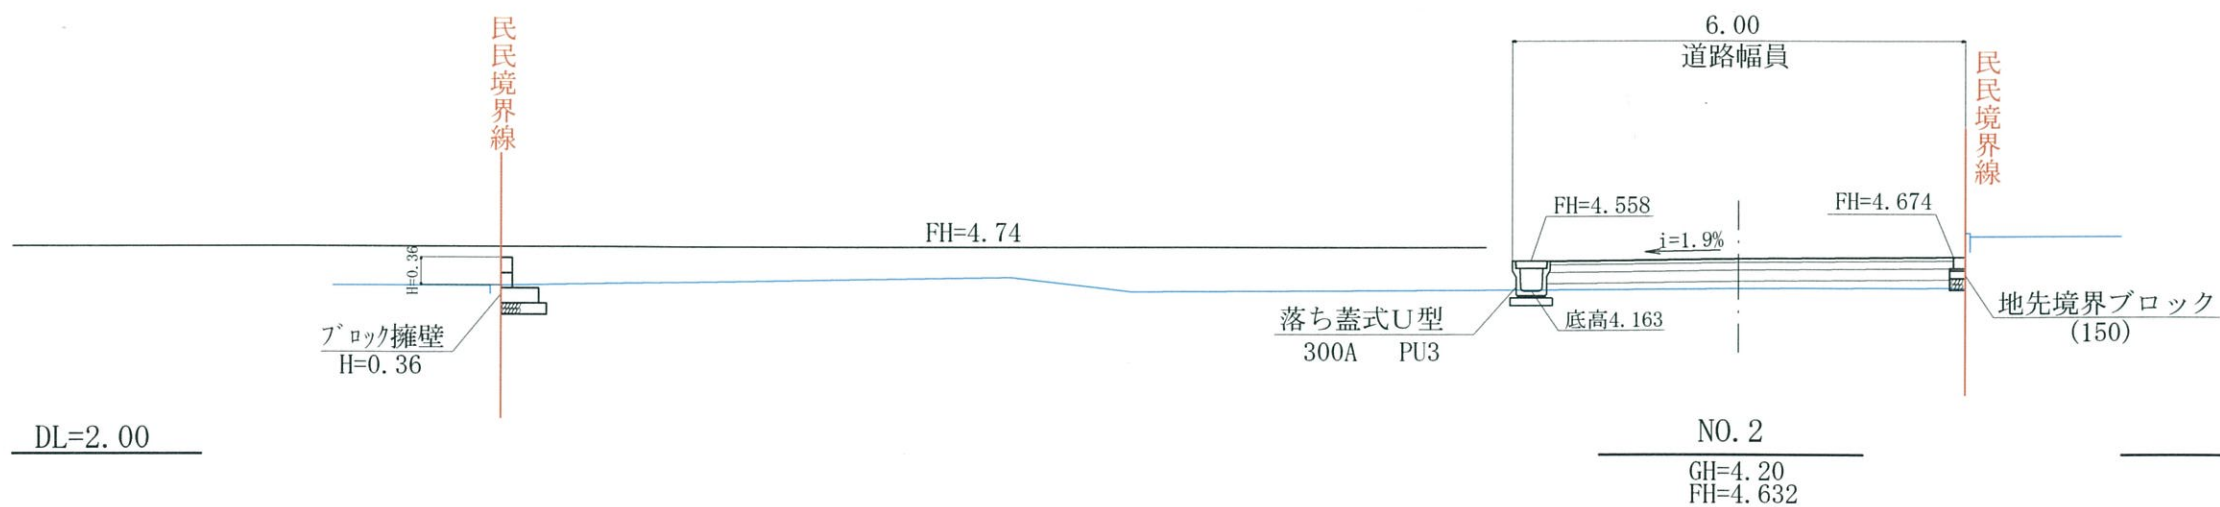


縦断面図

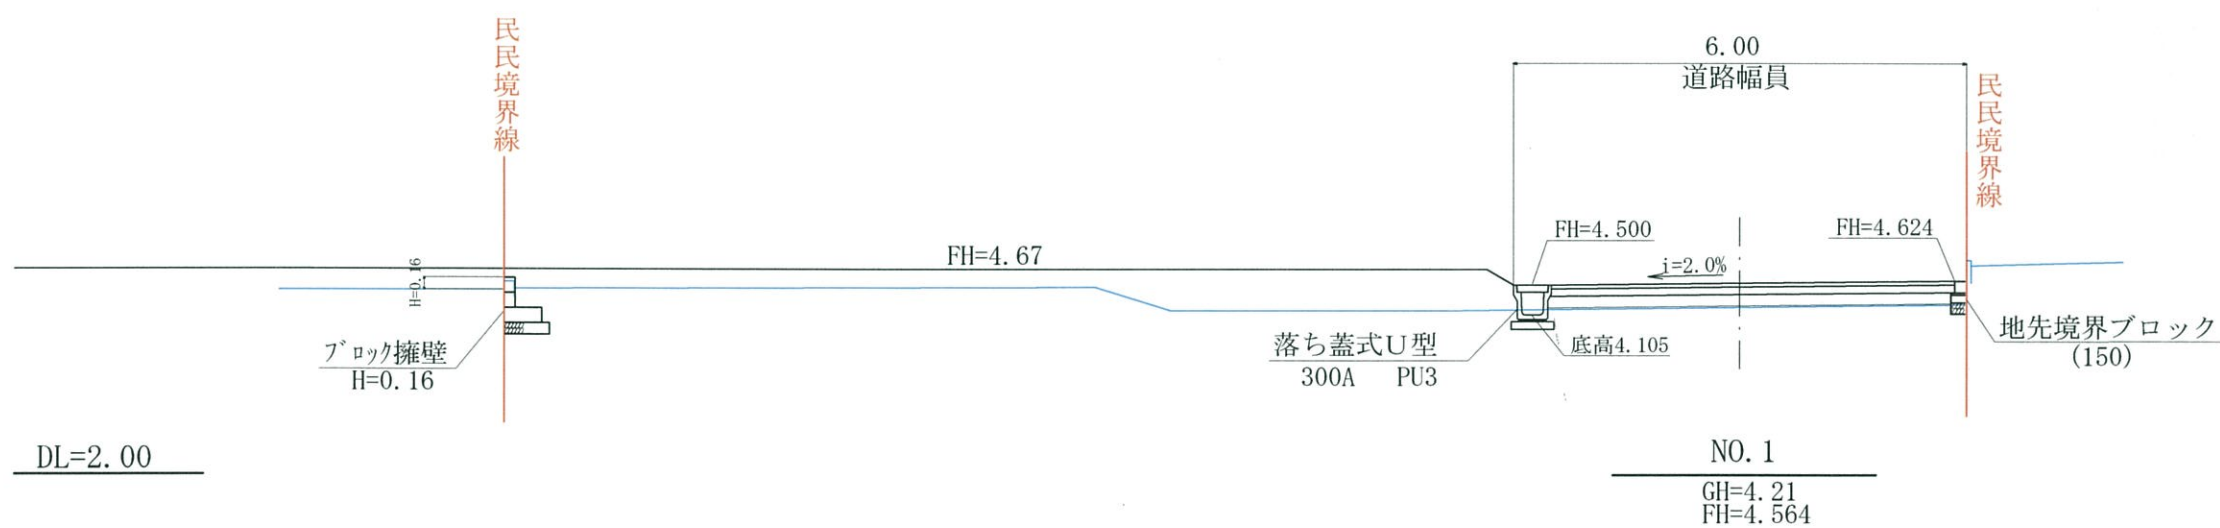


完成図

図面名	縦断面図		
申請地	米子市米原八丁目 地内		
縮尺	V=1:100 H=1:250	年月日	令和2年4月18日
設計者	中 峠 雅 年	図面番号	
株式会社 プロセクト 岡山市中区四軒神700-34 TEL 086-278-1423 FAX 086-230-0237			

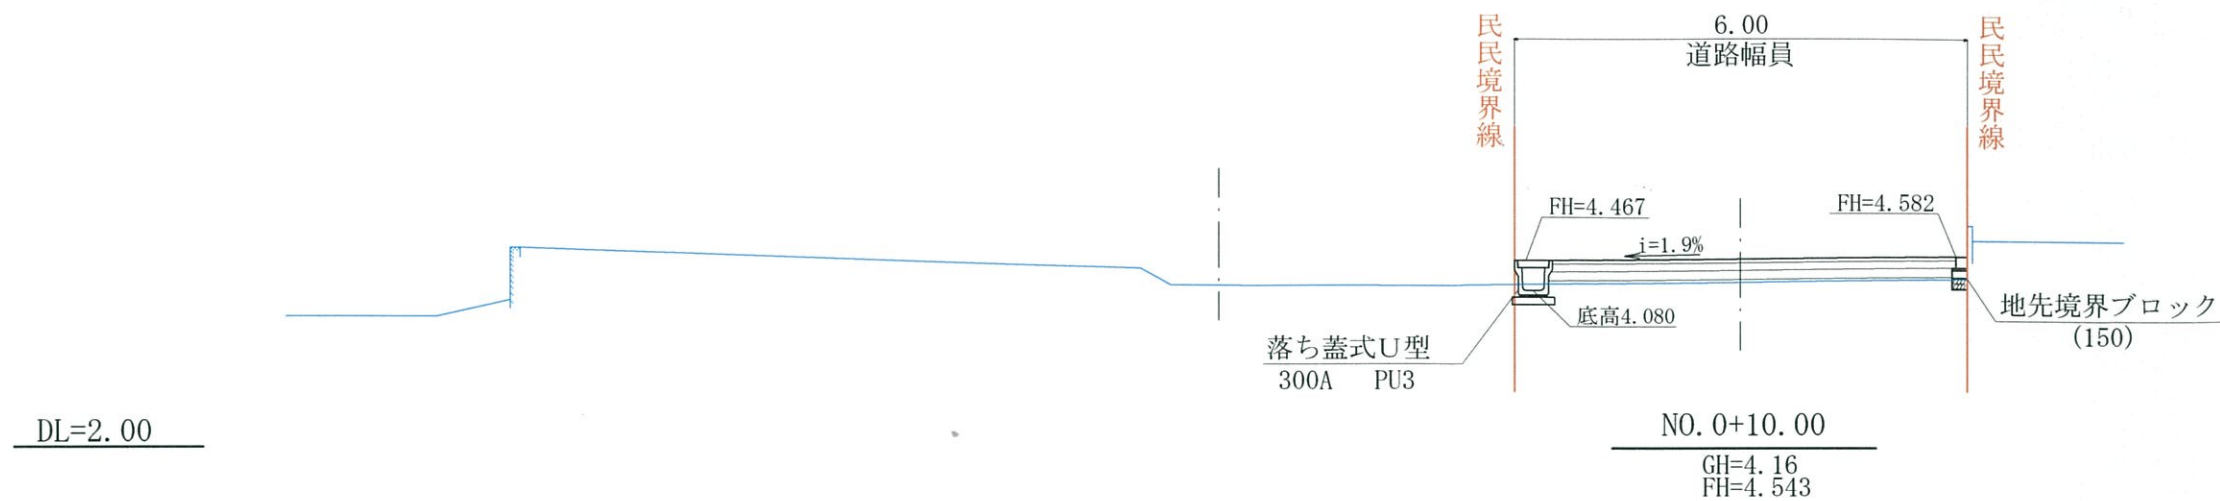

図面名	断面図 (1/2)		
申請地	米子市米原八丁目地内		
縮尺	S=1:100	年月日	令和2年4月18日
設計者	中 峠 雅 年	図面番号	
株式会社 プロセクト 岡山市中区四御神700-34 TEL 086-278-1423 FAX 086-230-0237			

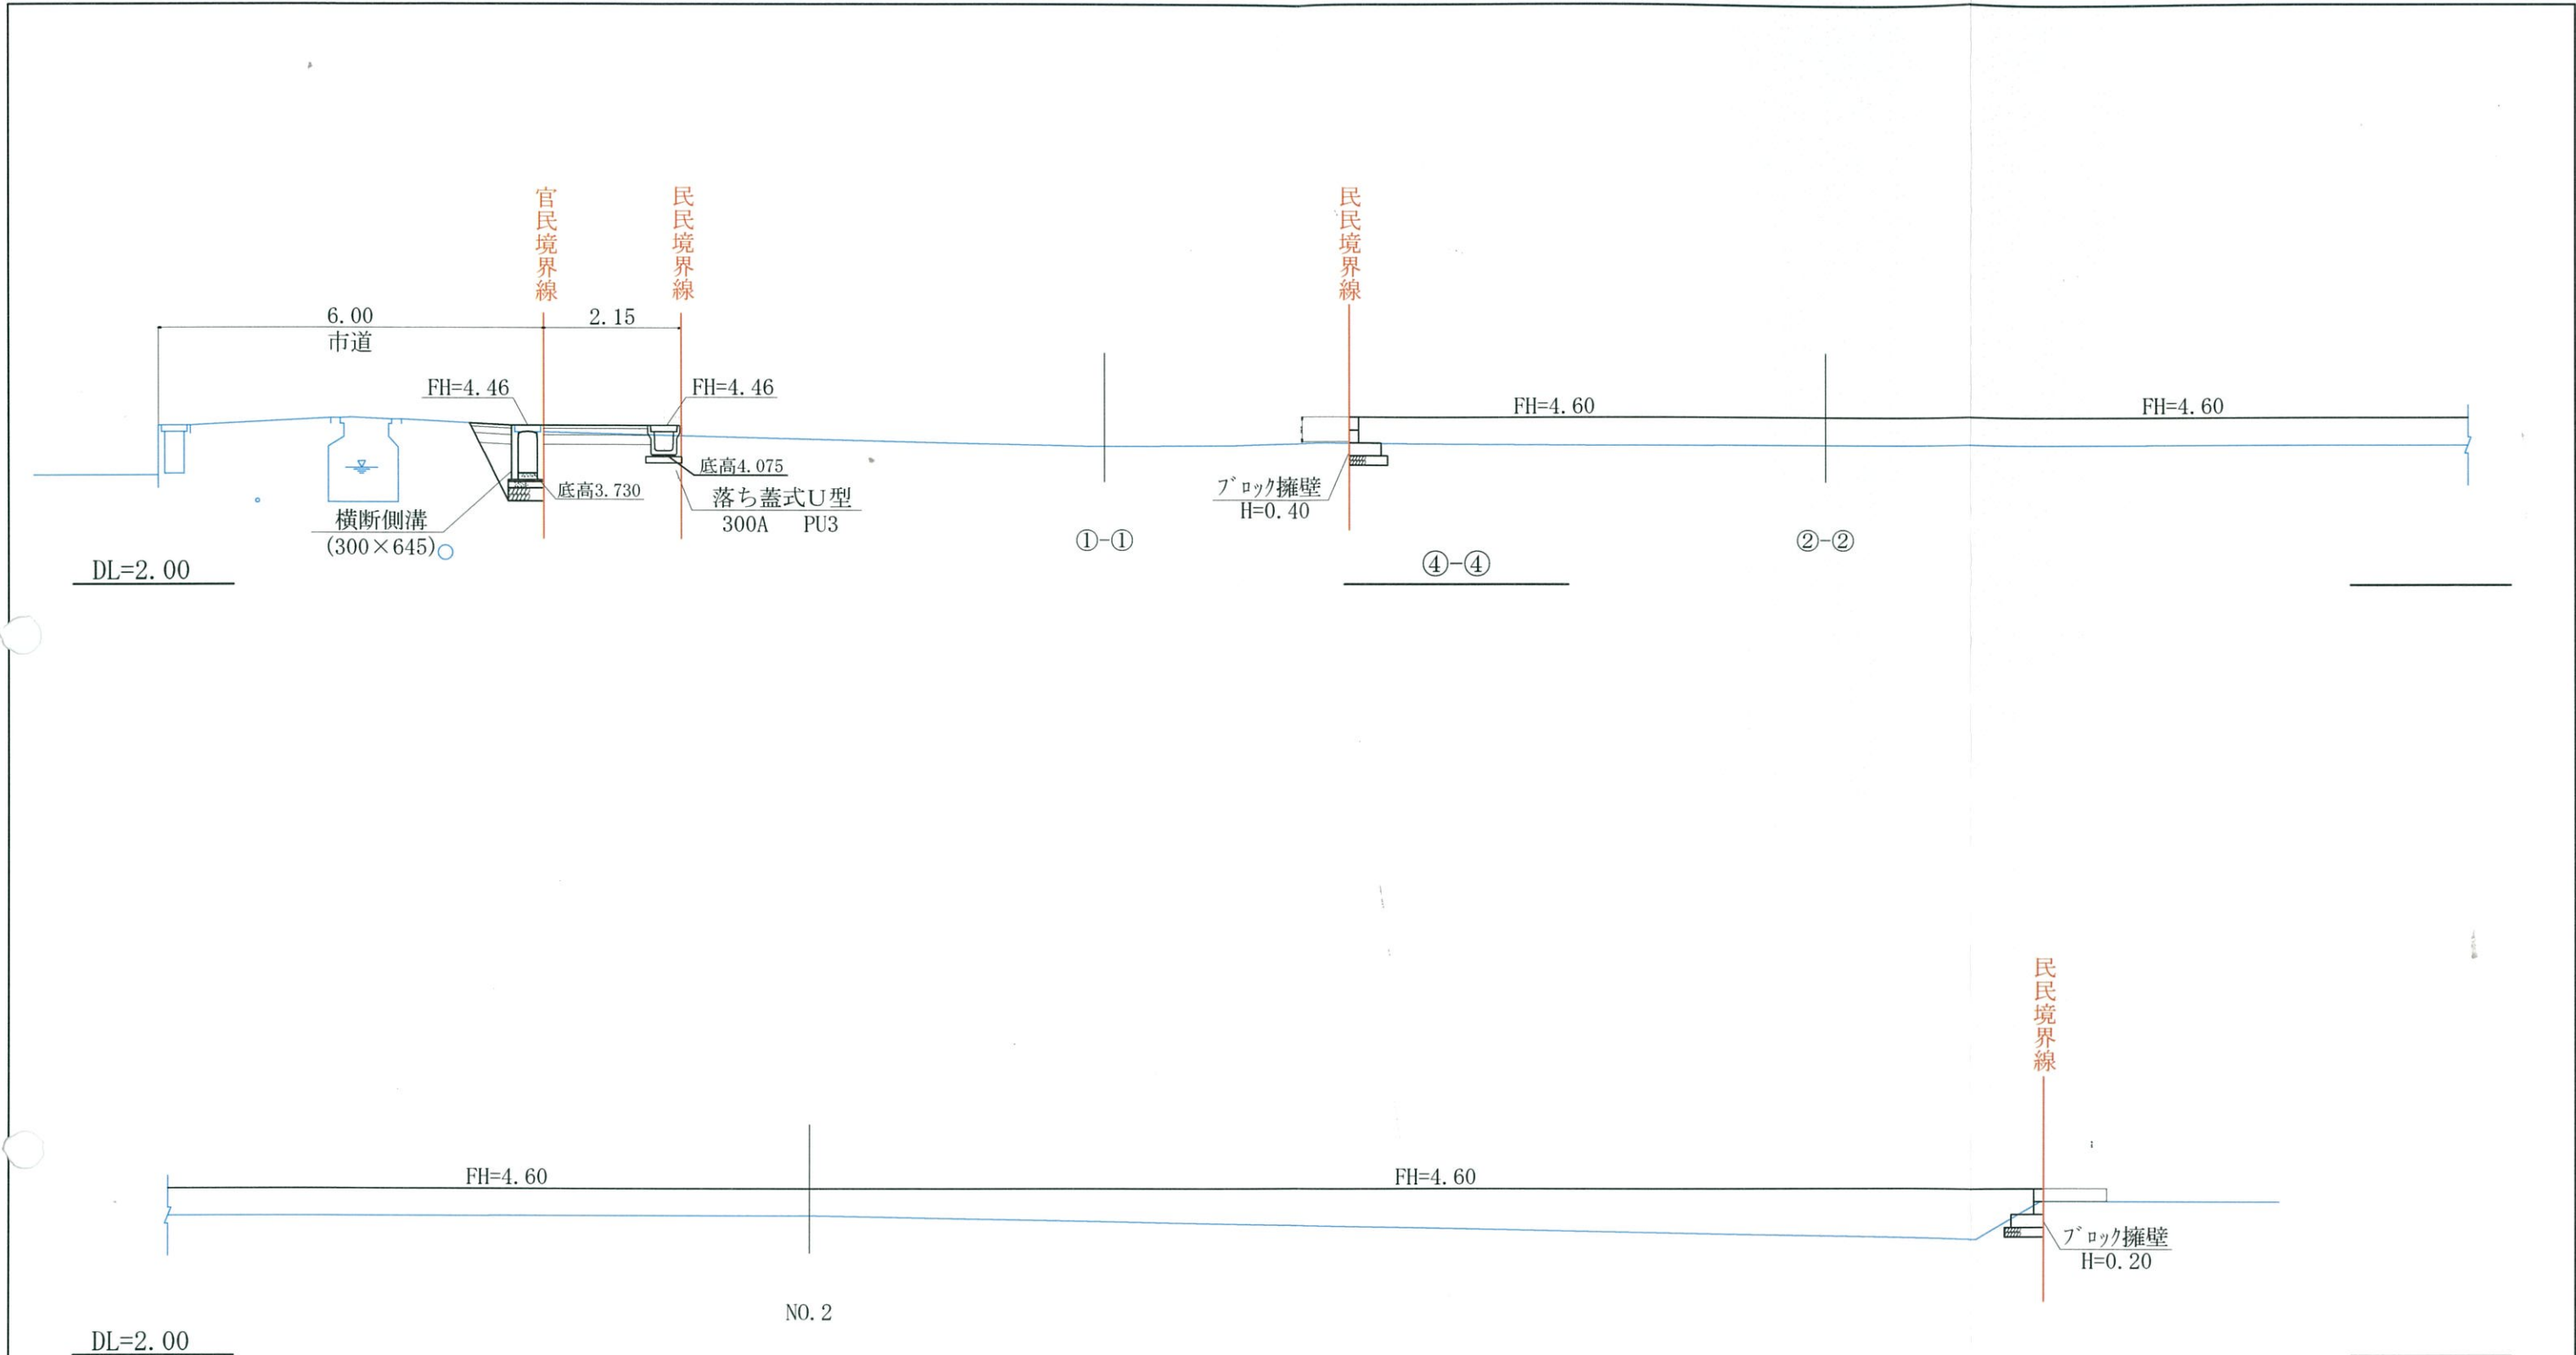

図面名	断面図 (2/2)		
申請地	米子市米原八丁目地内		
縮尺	S=1:100	年月日	令和2年4月18日
設計者	中 峠 雅 年	図面番号	
株式会社 プロセクト 岡山市中区四御神700-34 TEL 086-278-1423 FAX 086-230-0237			