


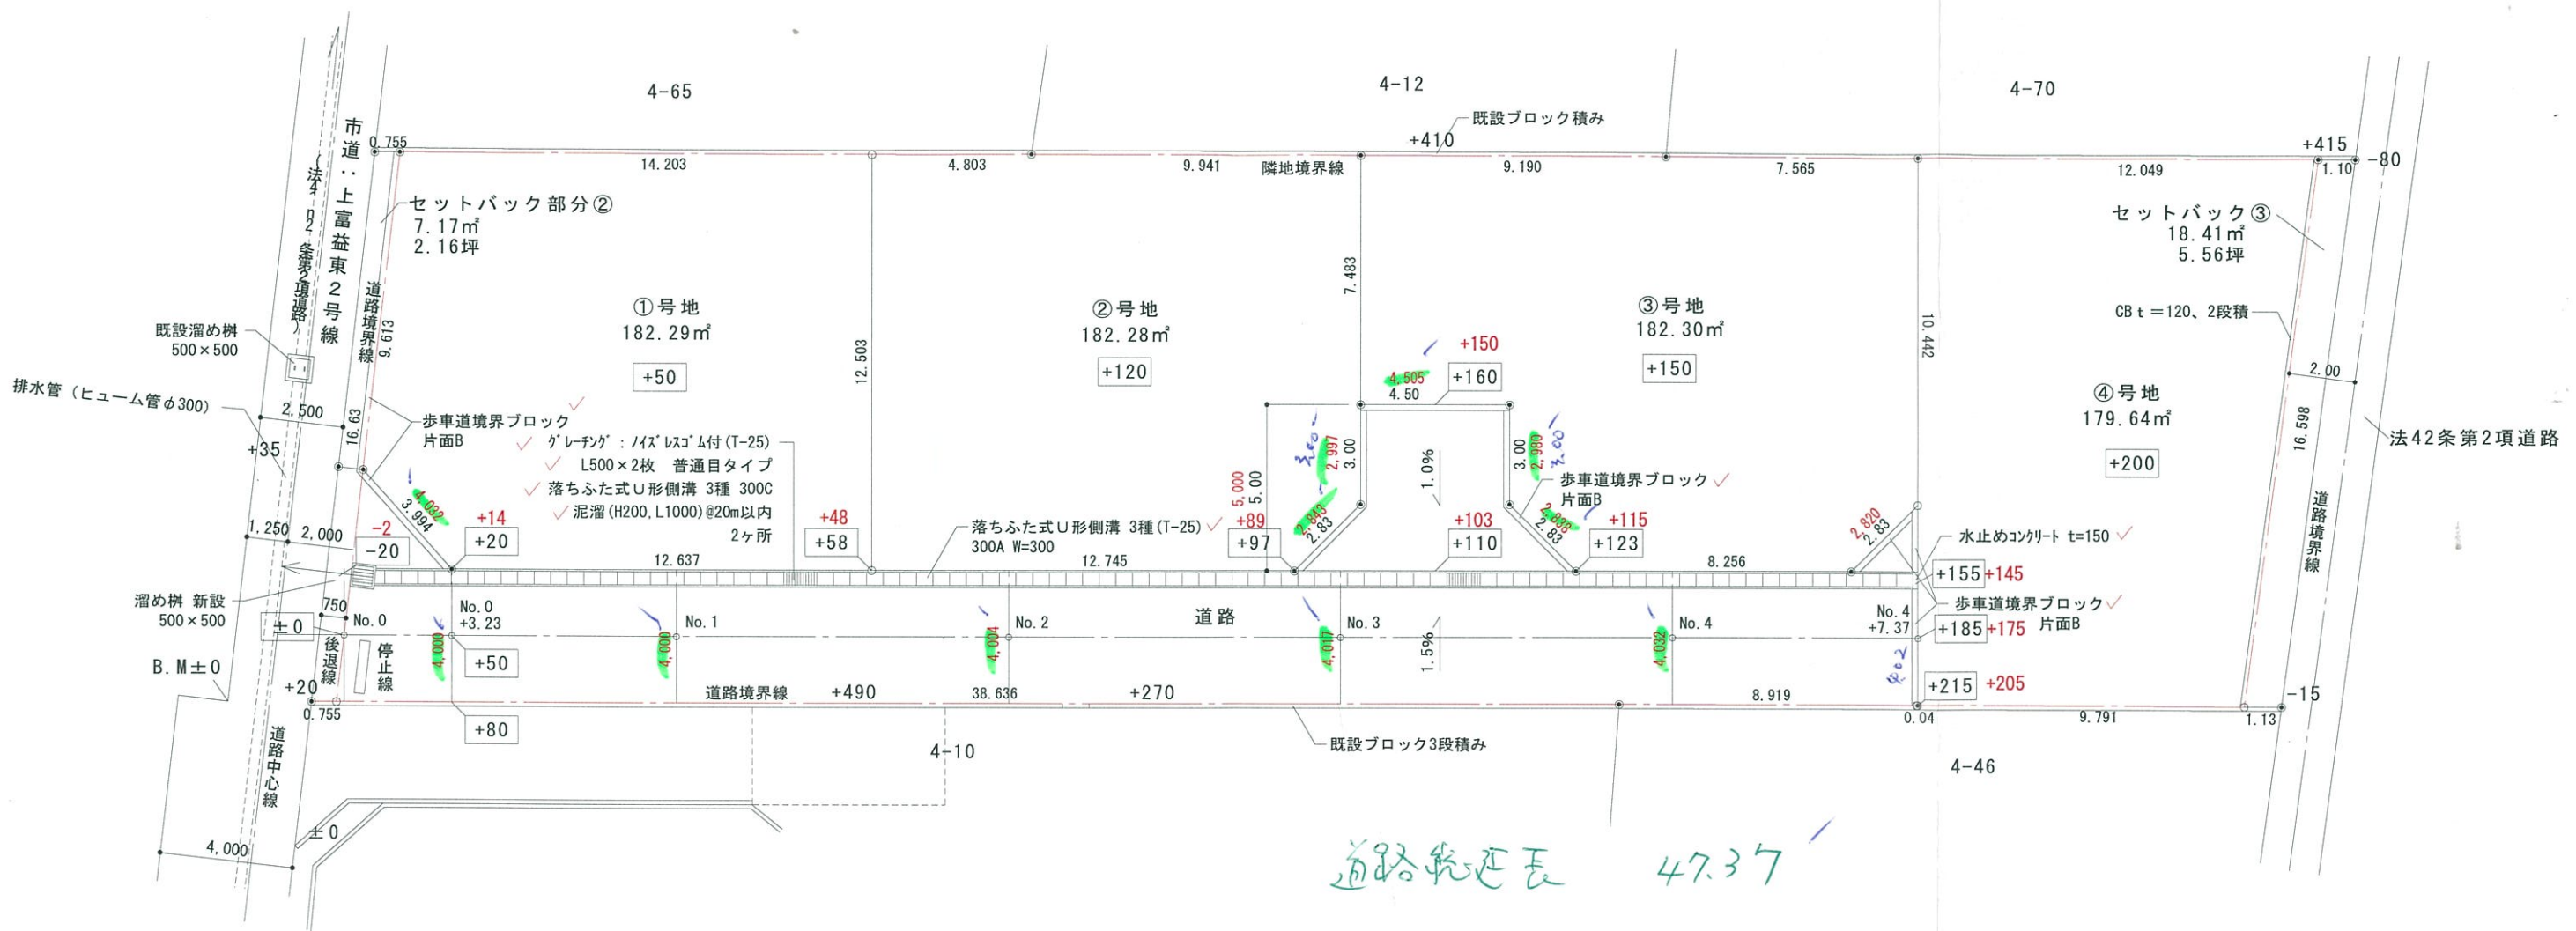

出来形管理図

		株式会社三浦建築企画設計	
1級建築士事務所		鳥取県知事登録 第494号	
1級建築士		登録番号 第99186号	
三浦 四郎			
工事名称 富益町道路位置指定			図番
図面名称 道路平面図			—
令和4年2月9日		縮尺 1/200	