



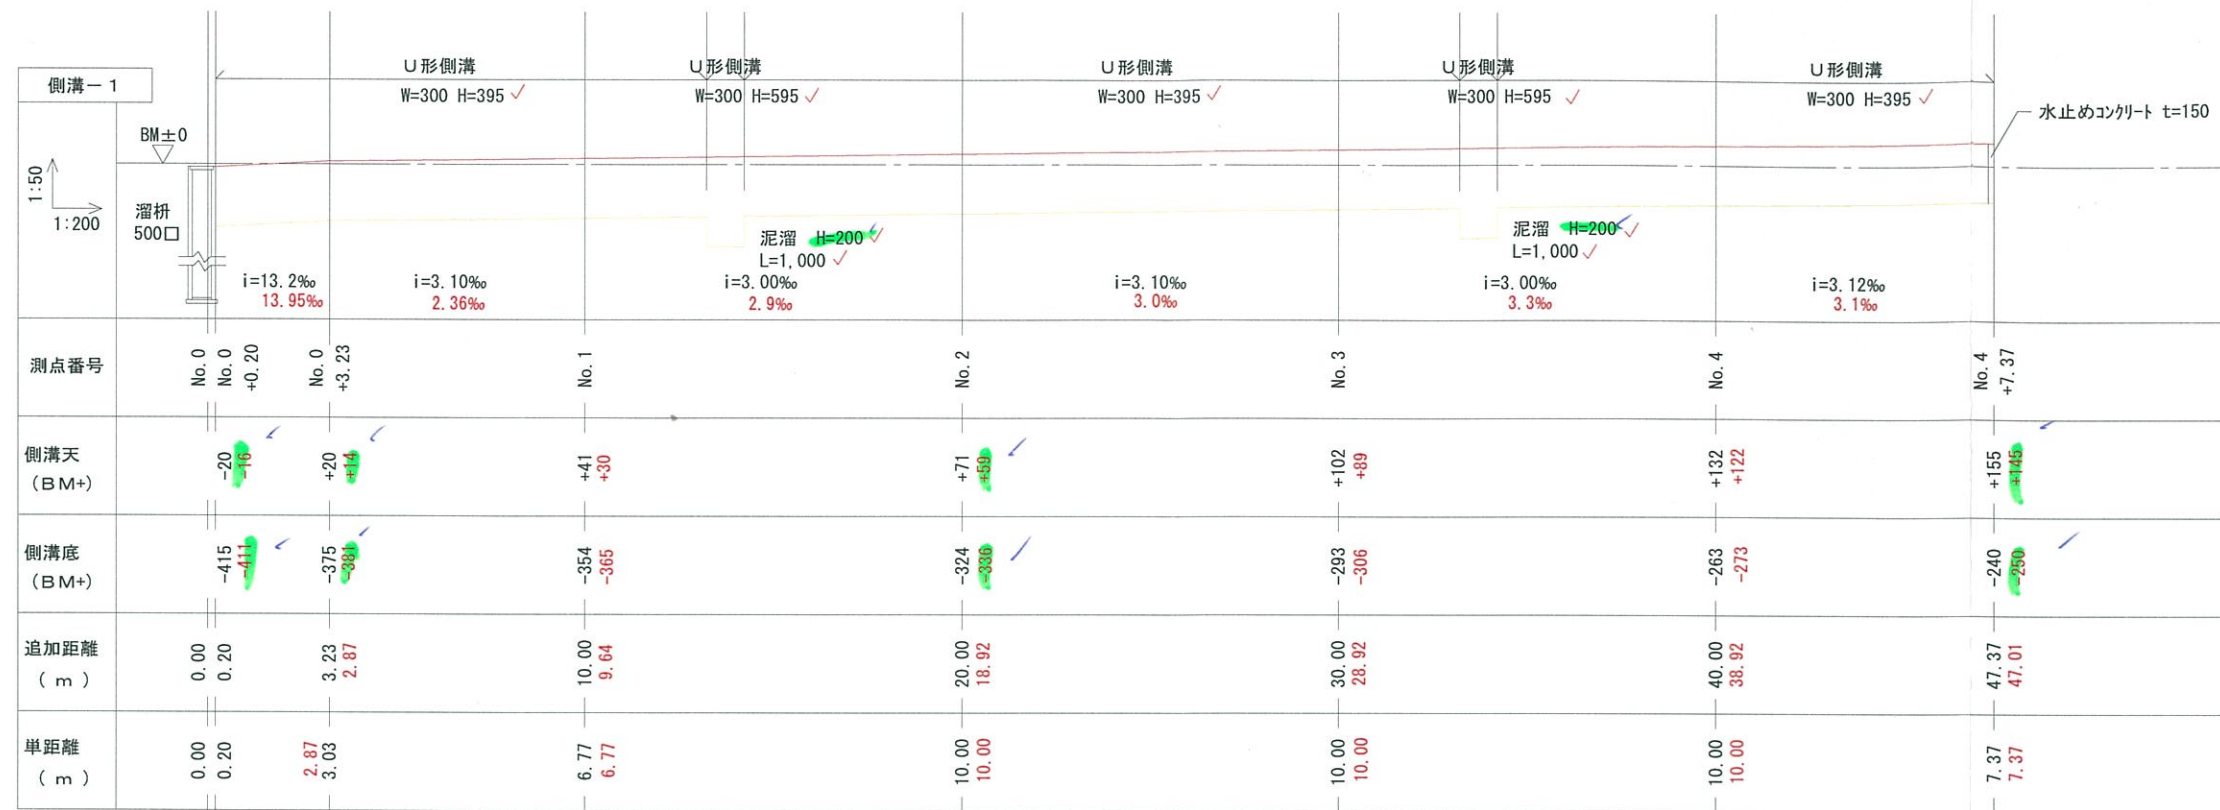

●凡 例

側溝天端高

側溝底高

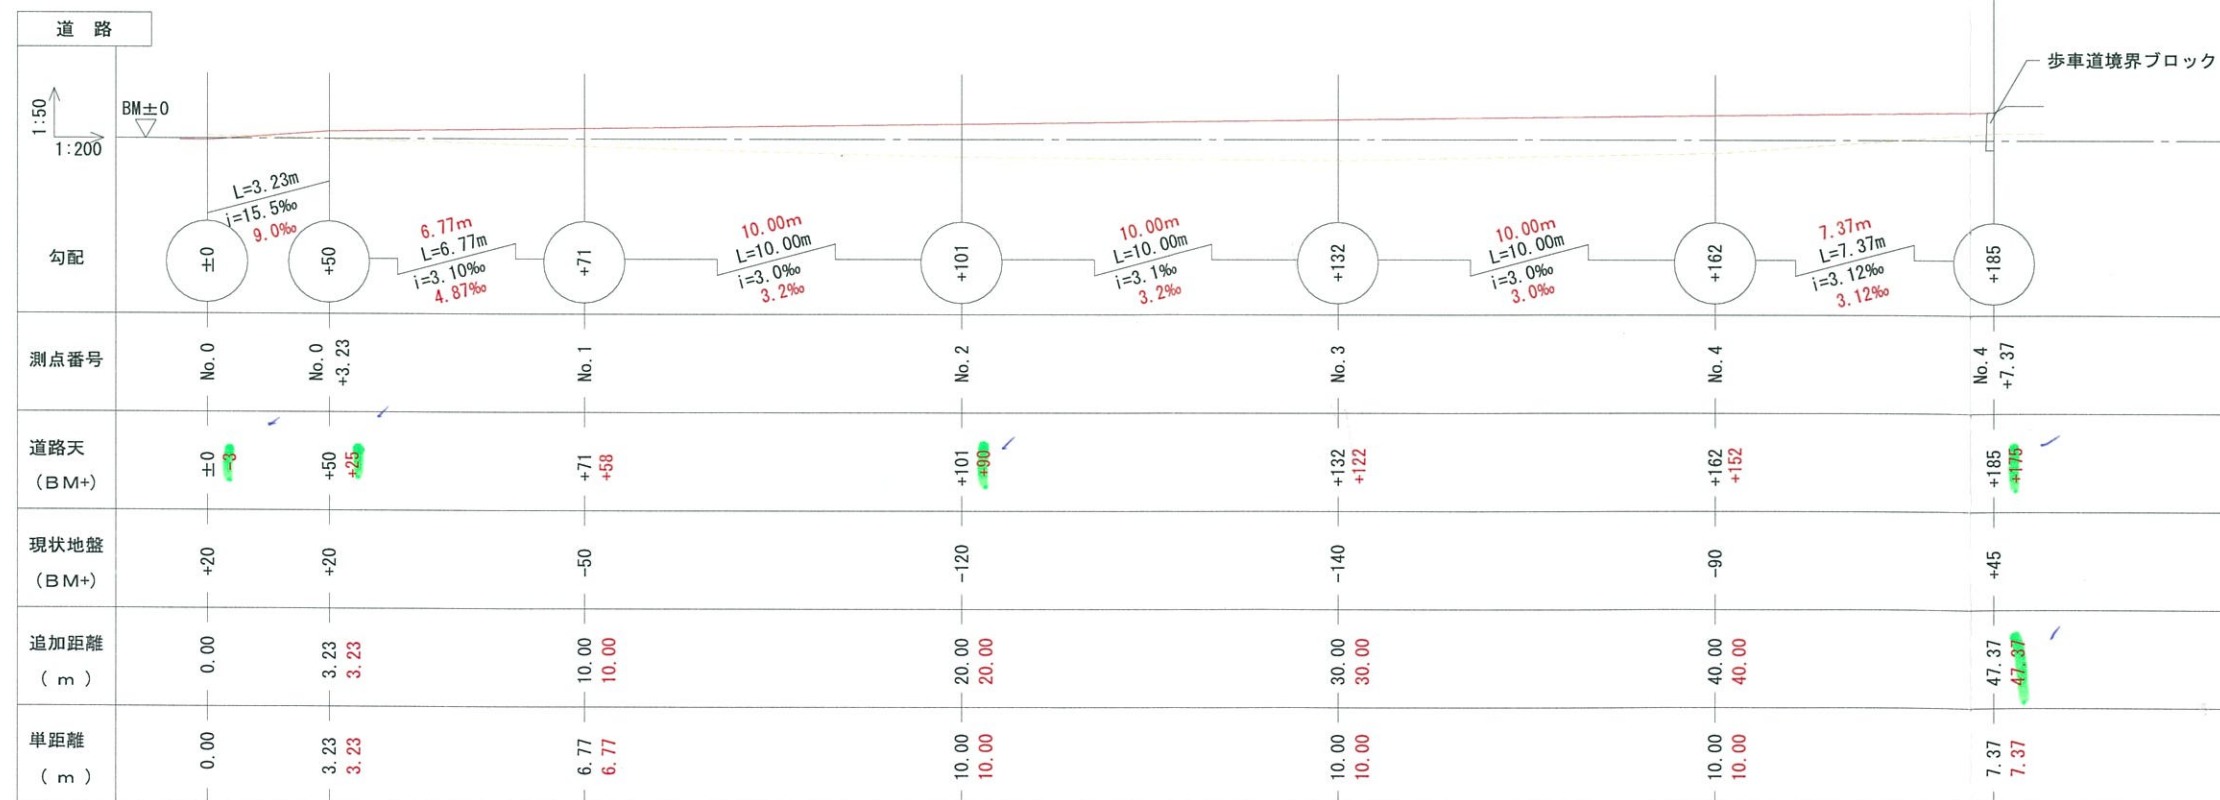


●凡 例


計画地盤面

現況地盤面

出来形管理図

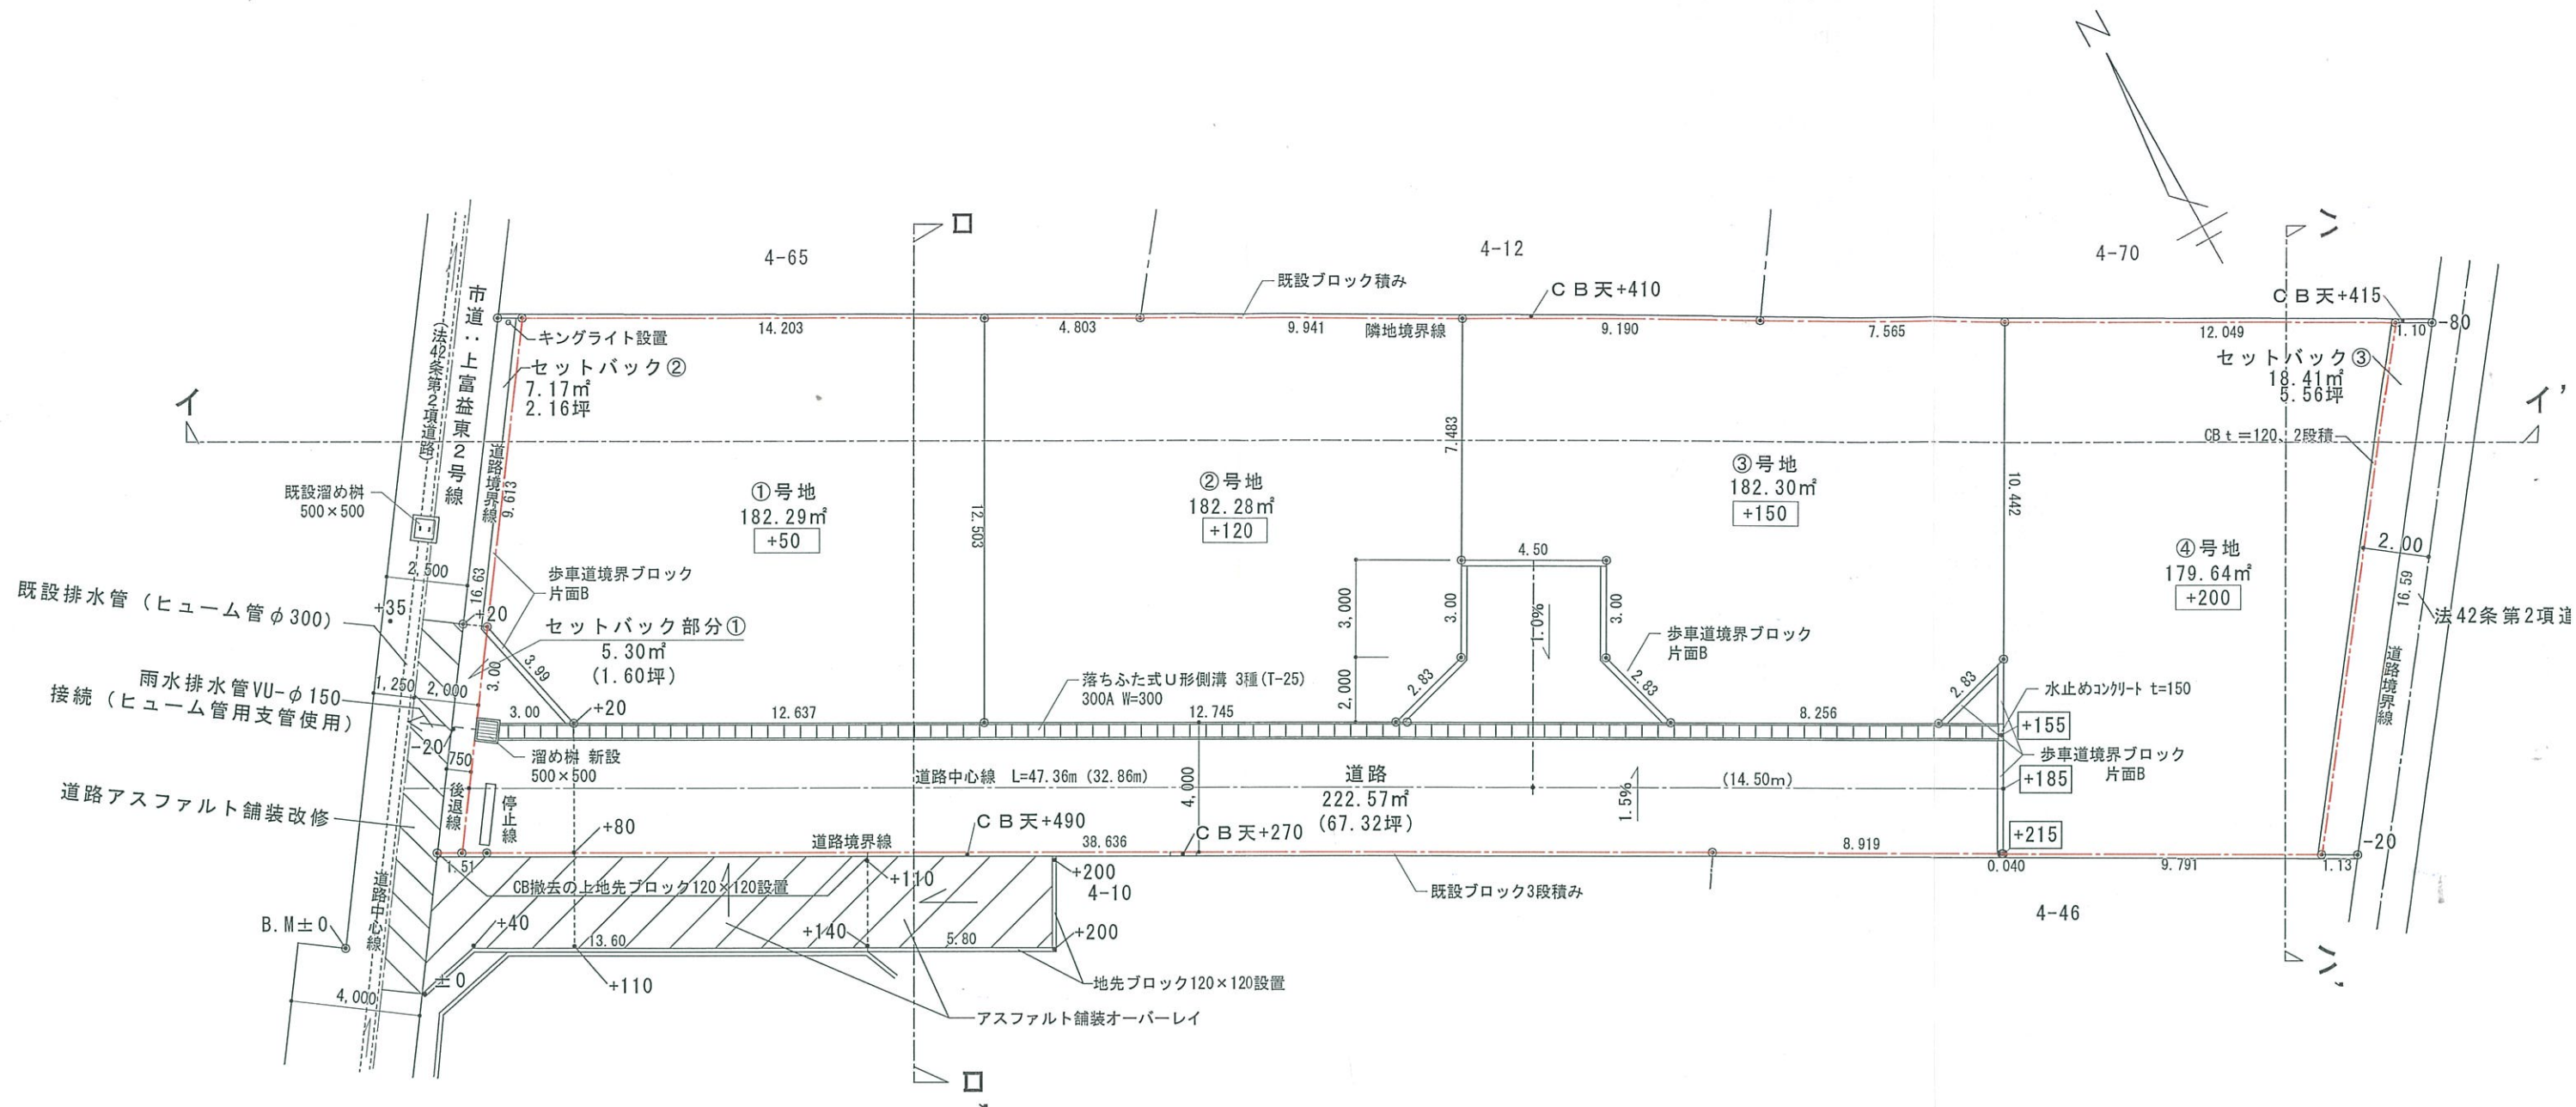




セトバック①、②部分舗装構成 1:20 (米子市へ寄附)

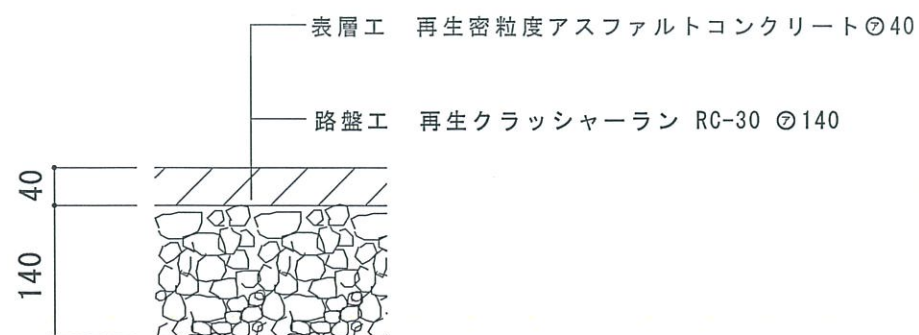

凡例

* 計画地盤高を示す

株式会社三浦建築企画設計		
1級建築士事務所 鳥取県知事登録 第494号 1級建築士 登録番号 第99186号 三浦 四郎		
工事名称	富益町道路位置指定	図番
図面名称	造成計画平面図	—
令和4年2月9日	縮尺 1/200	

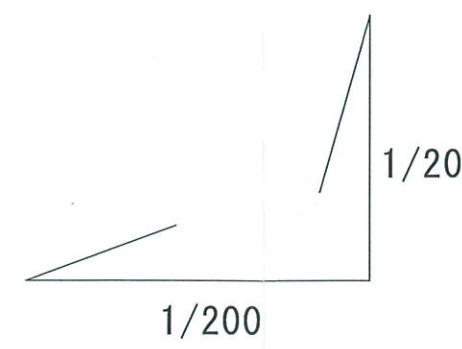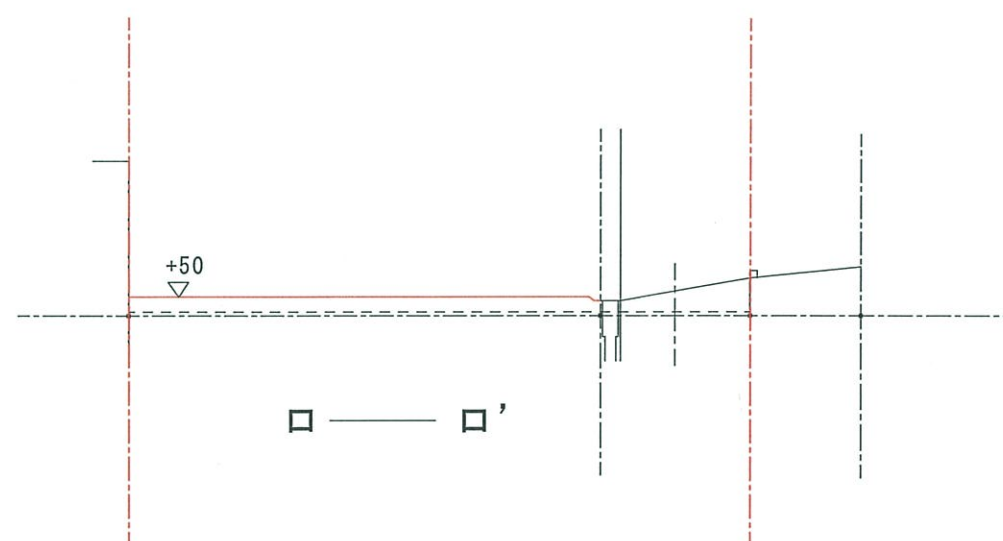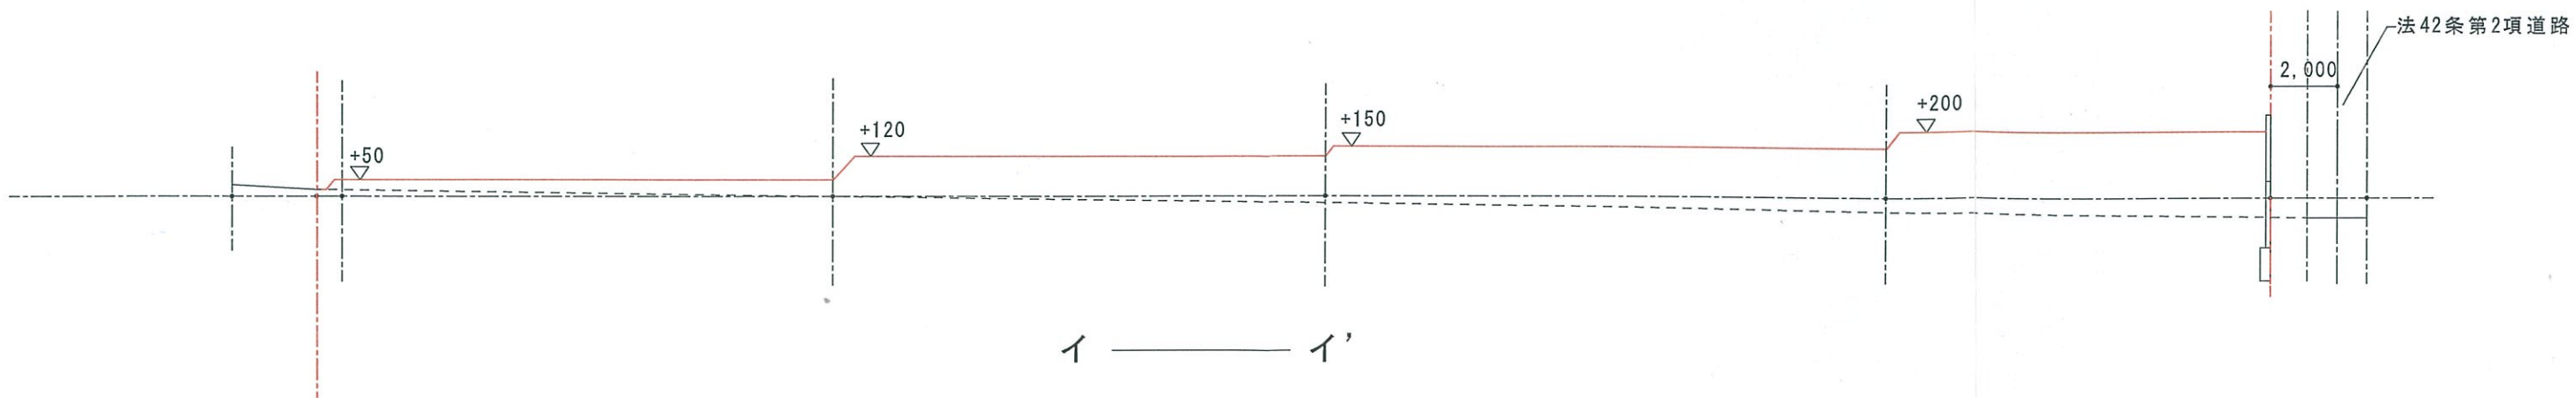

株式会社三浦建築企画設計

1級建築士事務所 鳥取県知事登録 第494号
1級建築士 登録番号 第99186号

三浦 四郎

工事名称 富益町道路位置指定

図番

図面名称 造成計画断面図

—

令和4年2月9日

縮尺 1/200