



計画道路縦断面図

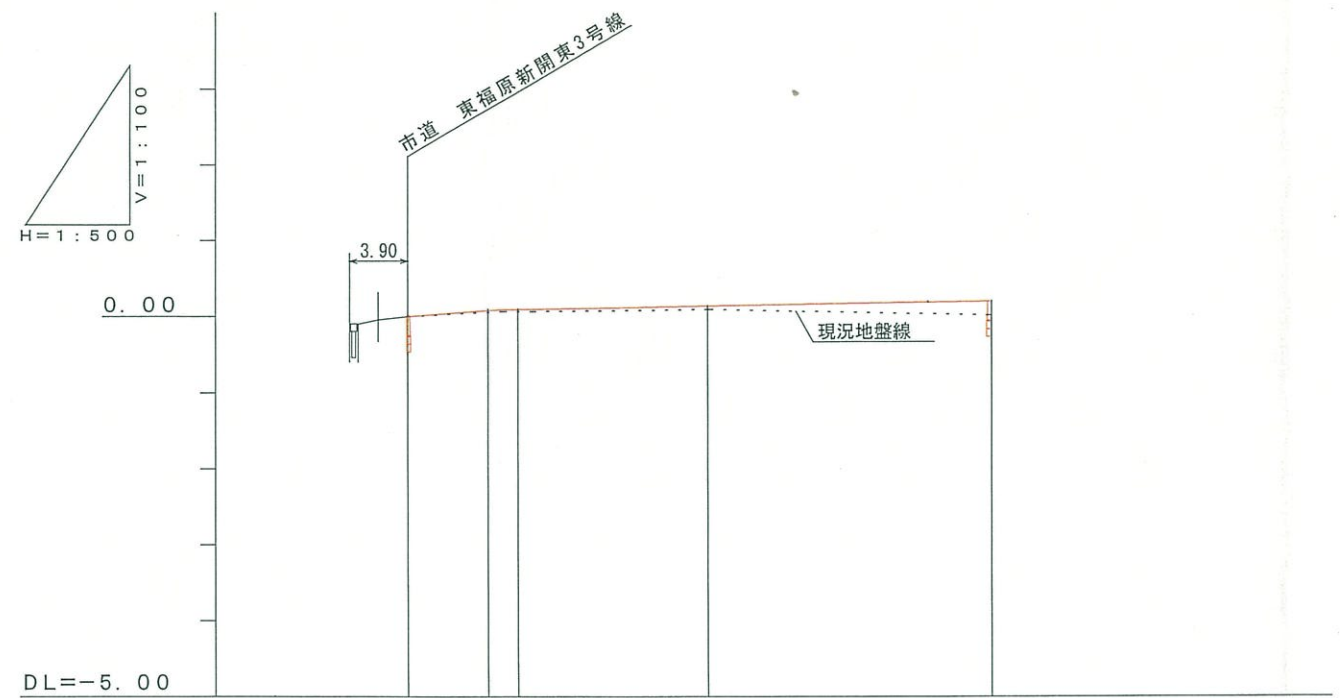

勾配	$i=2.0\%$ $L=4.67$ $i=0.29\%$ $L=34.19$			
地盤高	0.00	0.07	0.09	0.01
計画高	-0.005	0.090	0.144	0.190
追加距離	0.00	4.67	20.00	38.86
単距離	0.00	4.67	12.63	18.86
測点	NO.0	NO.1		

計画道路断面図 S=1/30

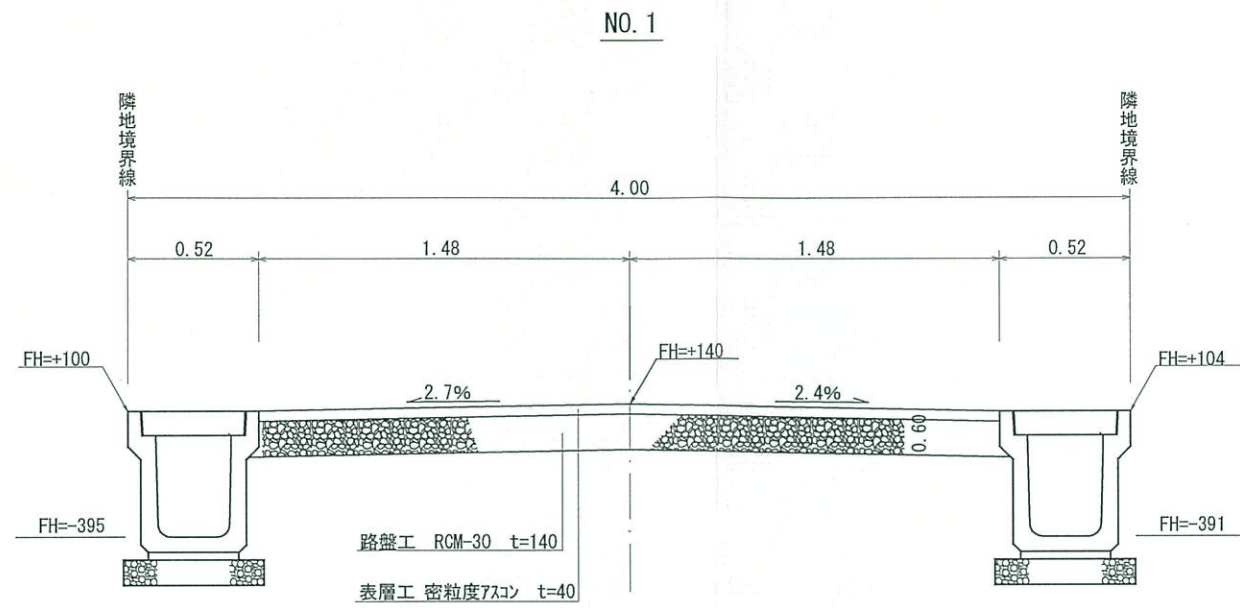

竣工図

設計者	
工事名	大畑俊三様SHM位置指定道路工事
図面番号	4/9
図面名称	縮尺
道路縦横断面図	図示