



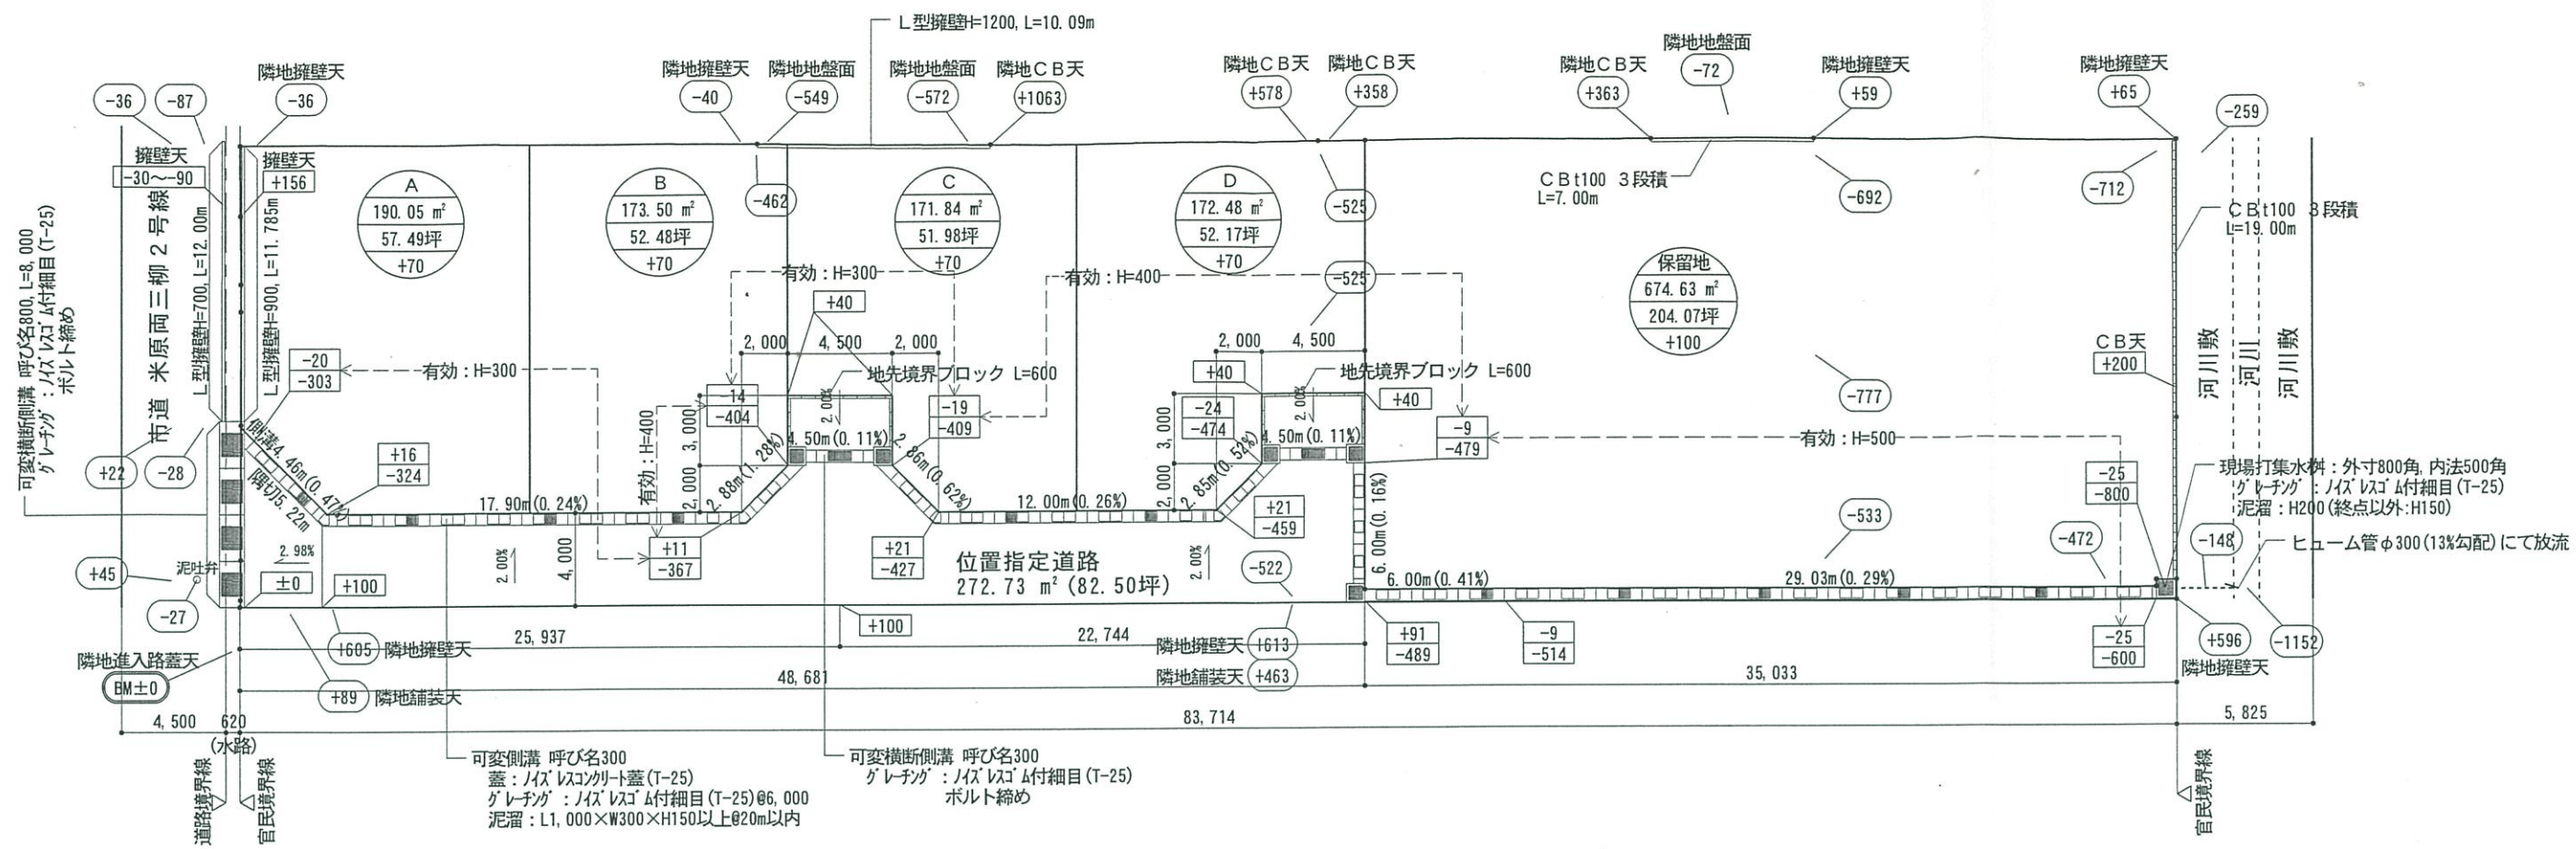

土地利用計画図 S=1/300
造成計画図 S=1/300

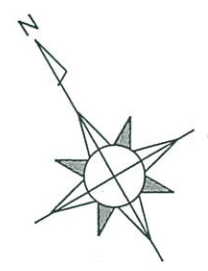

- 凡 例
- 宅地No. 面積(m²) 面積(坪) 地盤高
 - 計画道路天 計画側溝底
 - 現況レベル

宅地番号等	面積(m²)	坪
①A	190.05 m²	57.49 坪
①B	173.50 m²	52.48 坪
①C	171.84 m²	51.98 坪
①D	172.48 m²	52.17 坪
宅地合計	707.87 m²	214.12 坪
位置指定道路	272.73 m²	82.50 坪
開発区域合計	980.60 m²	296.62 坪
保留地面積	674.63 m²	204.07 坪
総 合 計	1,655.23 m²	500.69 坪

竣工図