



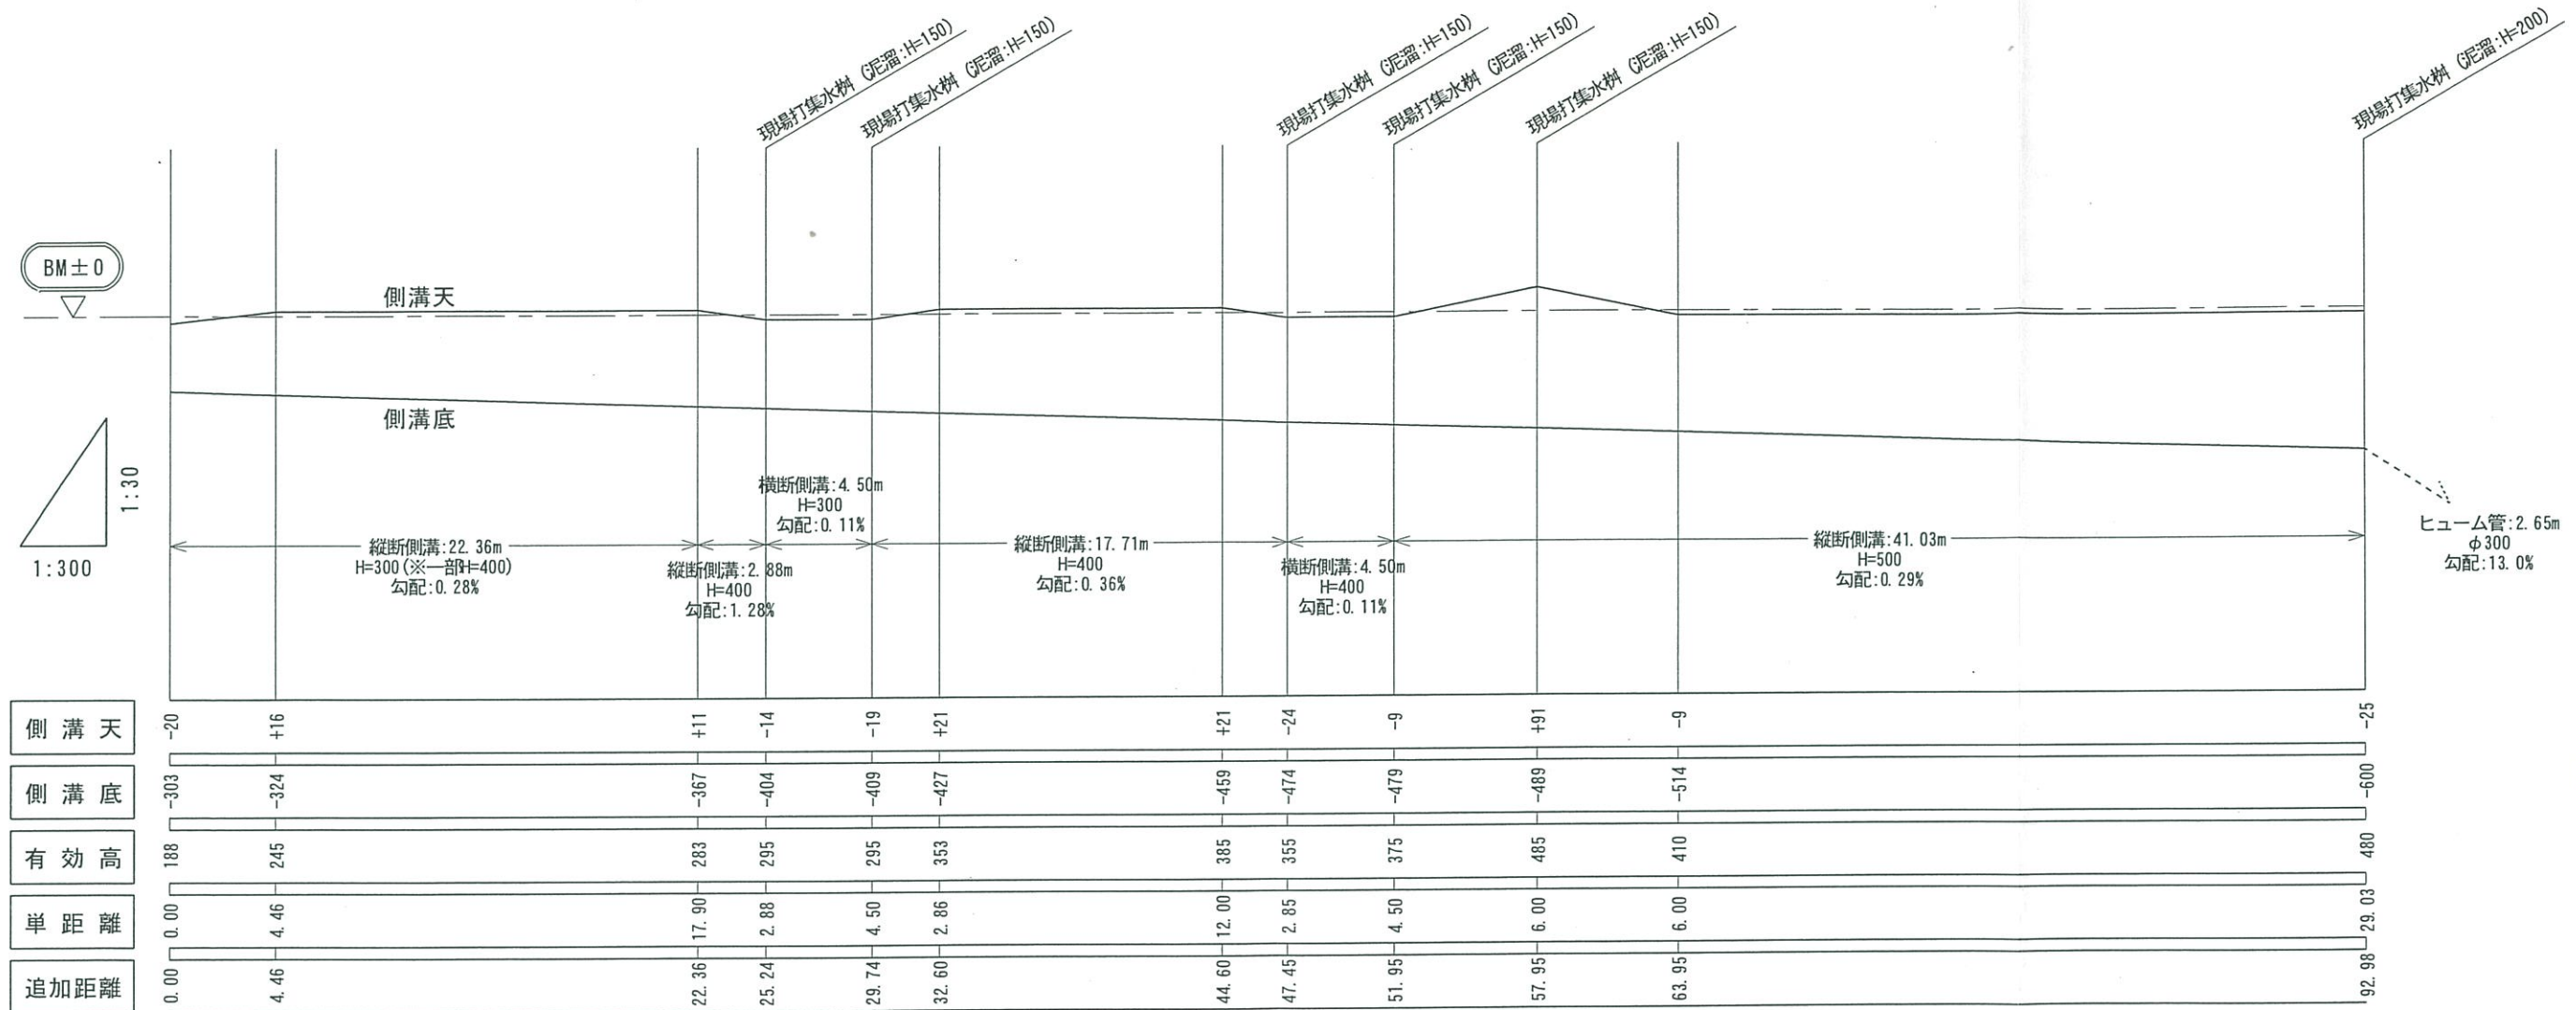


道路縦断面図（道路側溝部分） S=1/300（縦），1/30（横）


竣工図

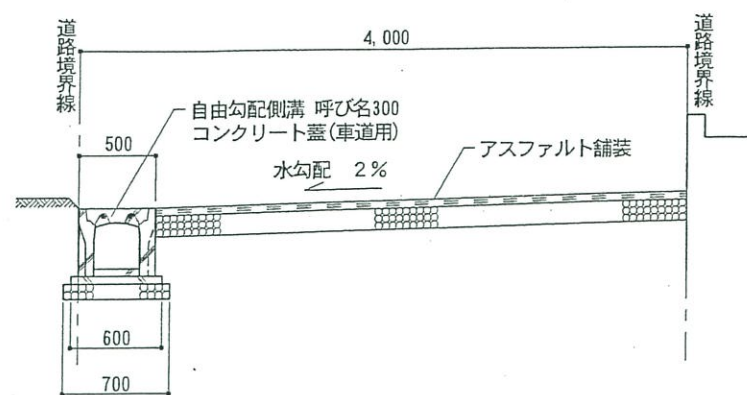


道路標準断面図 S=1/50

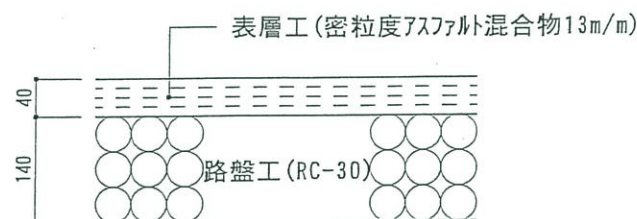


舗装構成 S=1/10

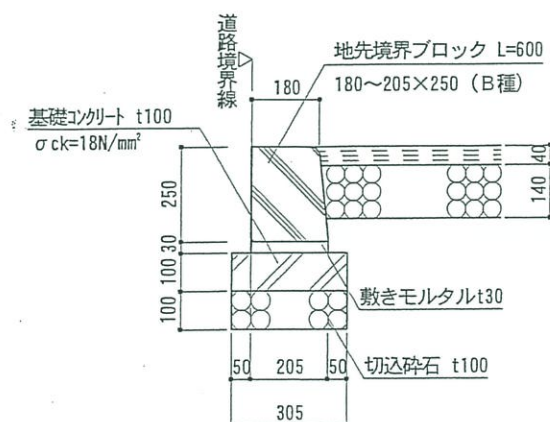

地先境界ブロック詳細図 S=1/20

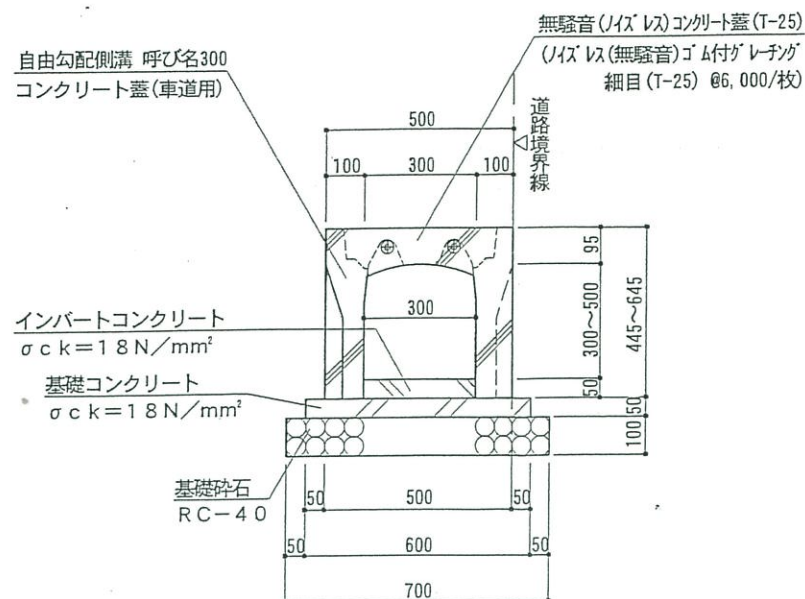


自由勾配側溝標準断面図 S=1/20

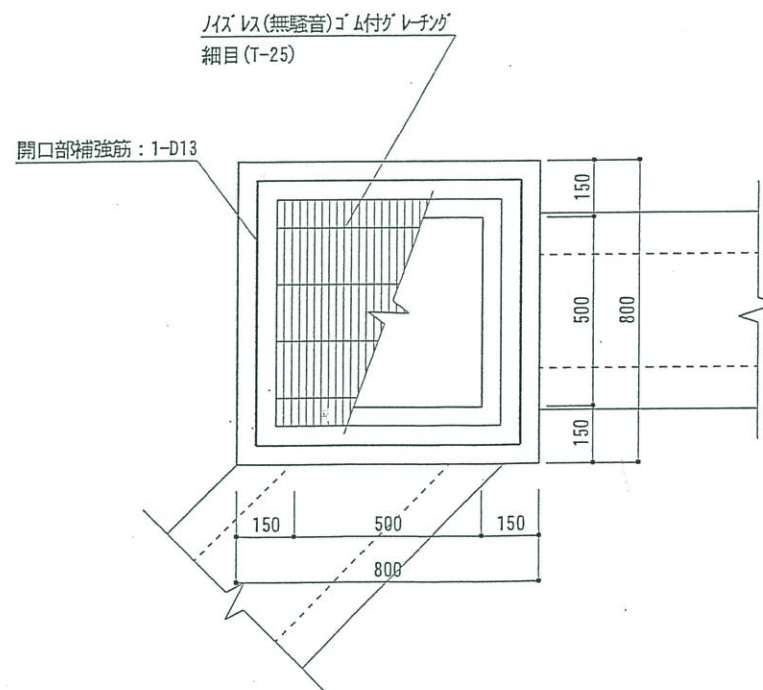


現場打ち集水桝断面図 S=1/20

※河川敷手前集水桝のみ別図参照

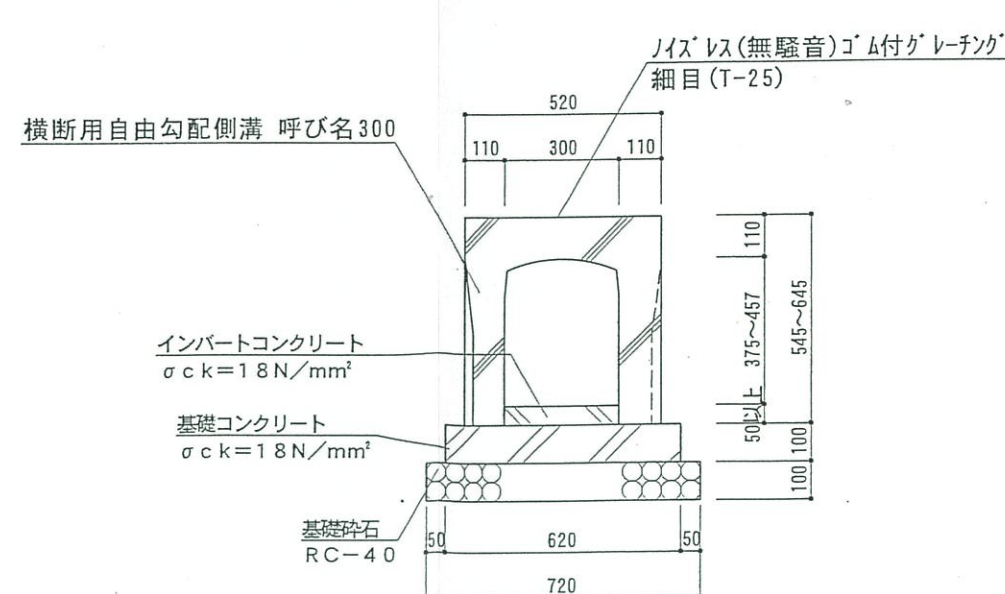

横断用自由勾配側溝断面図 S=1/20

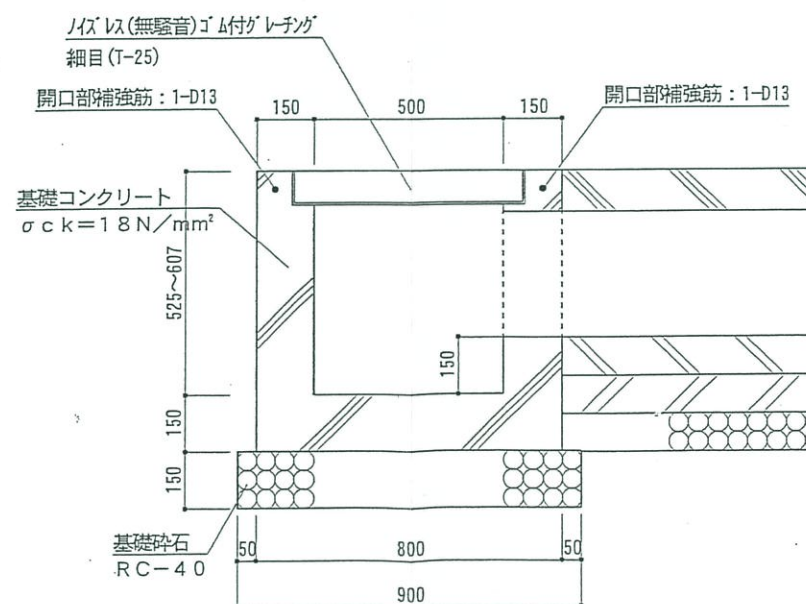

指導
済

19.11.29 日

米子市建設部建築指導課

図番
注意、改めて申請書を提出して指定を受けなければ道路として認められません。

記事



株式会社 三浦建築企画設計

1級建築士事務所 鳥取県知事登録 第494号
1級建築士 登録番号 第99186号

三浦 四郎

工事名称 (仮称) 米子市米原8丁目地区宅地分譲開発工事

図面名称 位置指定道路詳細図

H19年10月30日

縮尺 図中記載