



縦断面図 縮尺 縦 1:100 横 1:500

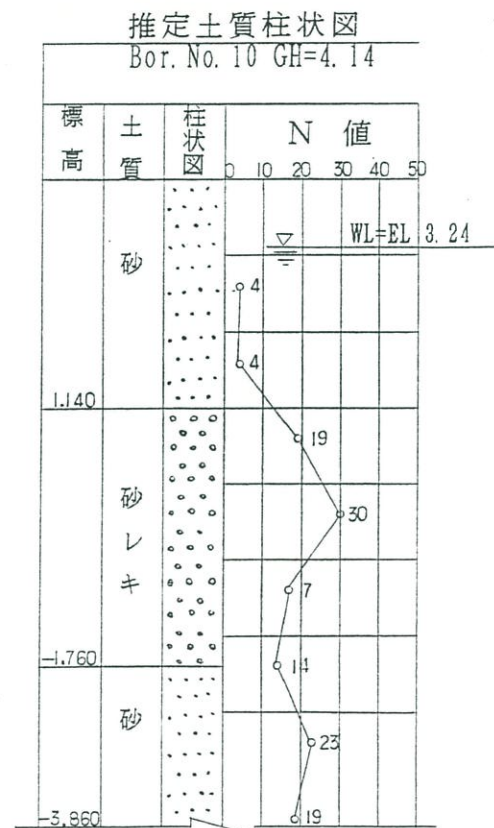

中等潮位 -3.000

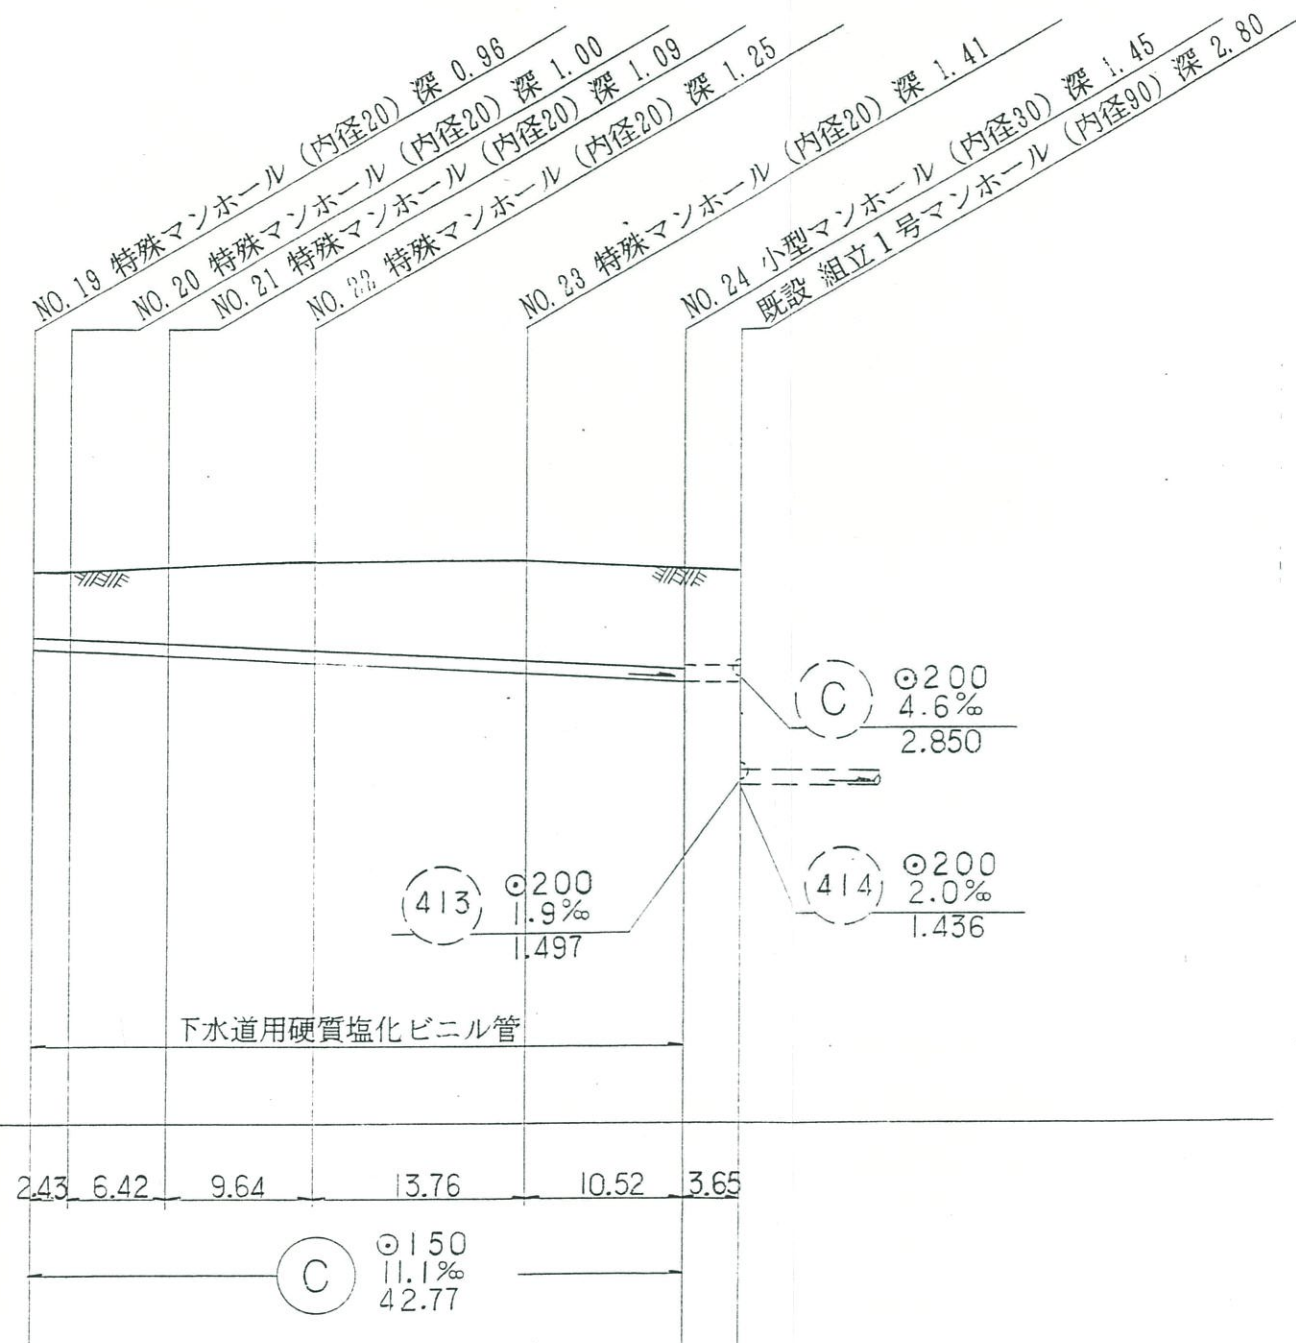

地盤高	4.24	4.25	4.27	4.34	4.34	4.26	4.24
土被	0.80	0.84	0.94	1.10	1.25	1.30	1.24
管底高	3.284	3.251	3.179	3.088	2.931	2.808	2.796


指導済

年 13. 8月-6 日

米子市建設部建築指導室

注意、改めて申請書を提出して指定を受けなければ道路として認められません。

横断面図 縮尺 1:50

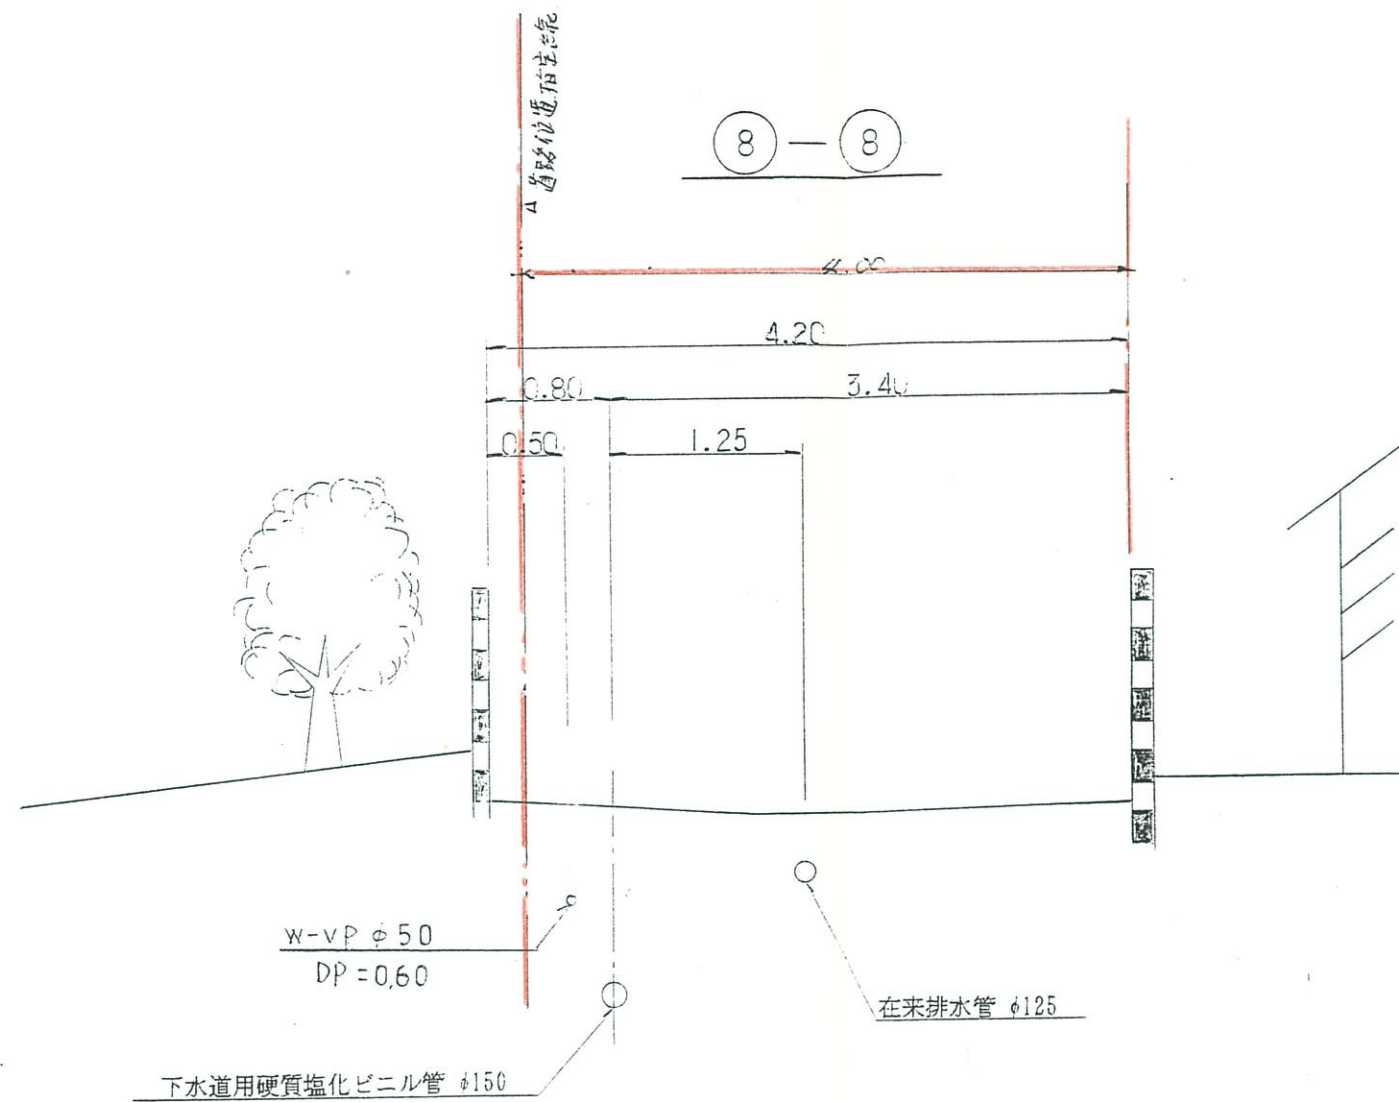

指導済	年 13. 8. -6 日
	米子市建設部建築指導室
	注意、改めて申請書を提出して指定を受けなければ道路として認められません。

竣工図

平成 年 月 日

施工業者 奥田産業(株)

監督員 田中隆基