
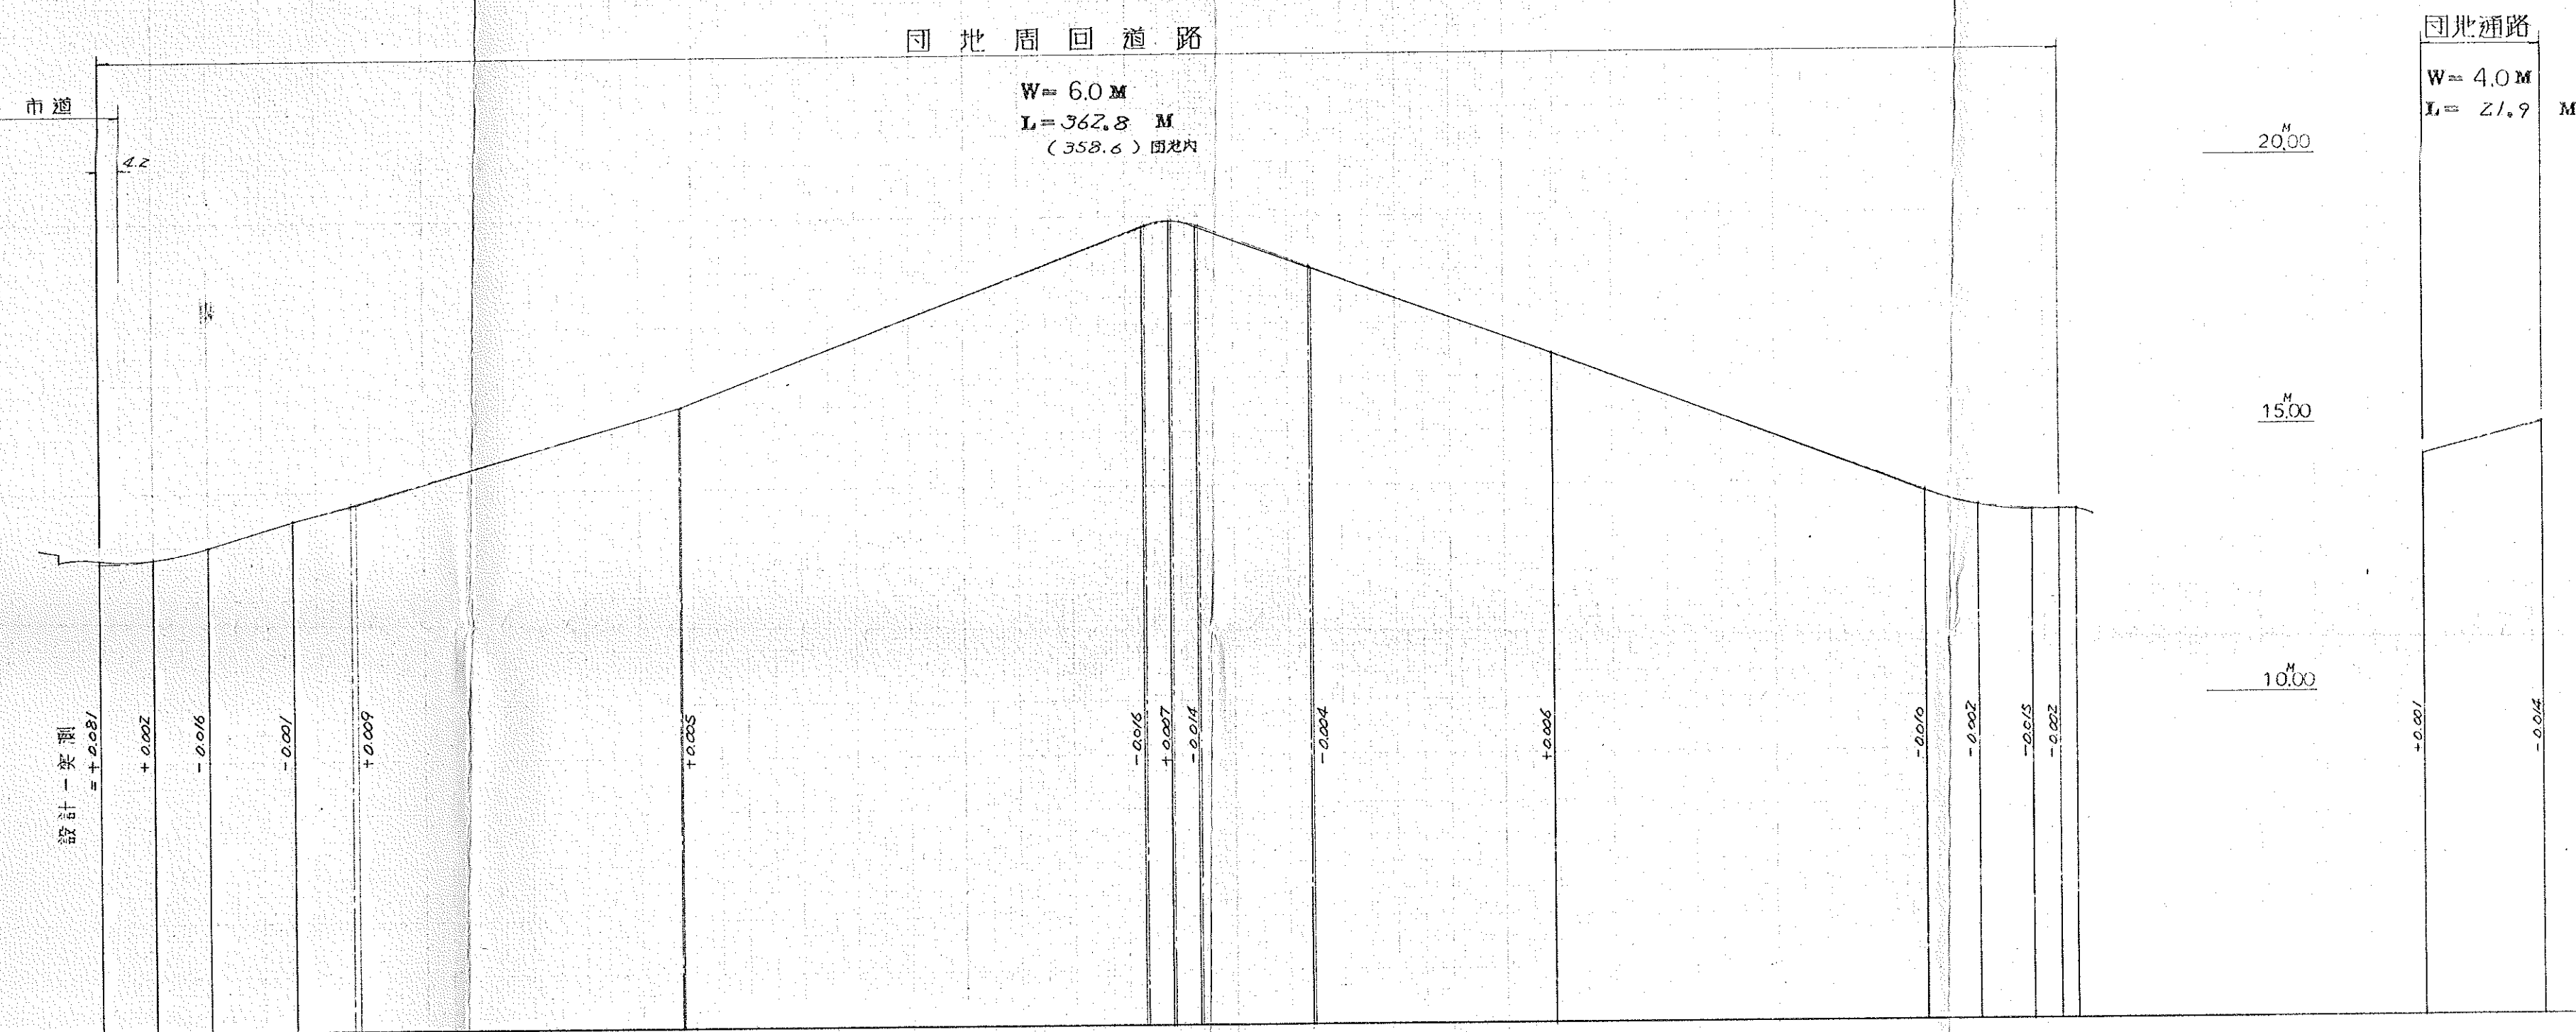


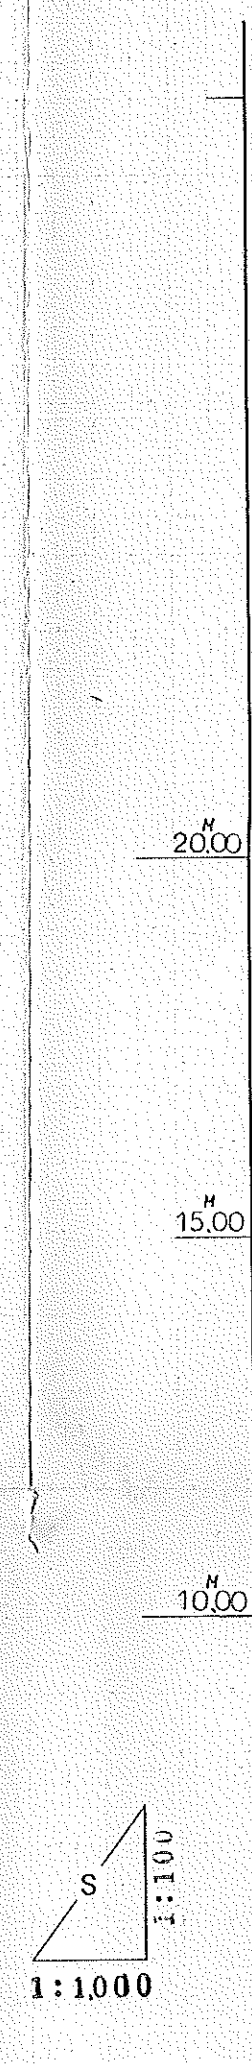

	0	0.00	0.00	12.70	12.70	0.00	12.70	12.70	12.70
	1	10.00	10.00	12.72	12.72	10.00	10.00	12.72	12.72
	2	10.00	20.00	12.99	12.99	10.00	20.00	12.99	12.99
	3	15.80	35.80	13.45	13.45	15.80	35.80	13.45	13.45
	4	10.70	46.50	13.75	13.75	11.73	47.53	13.75	13.75
	5	61.00	107.50	15.50	15.50	60.28	107.81	15.50	15.50
	6	85.90	193.40	18.30	18.30	85.92	193.13	18.30	18.30
	7	5.00	198.40	18.90	18.90	5.00	198.13	18.90	18.90
	8	5.00	203.40	18.90	18.90	5.00	203.13	18.90	18.90
	9	20.50	223.90	19.00	19.00	21.38	224.51	19.00	19.00
	10	45.00	268.90	16.40	16.40	44.50	269.01	16.40	16.40
	11	68.80	337.70	13.82	13.82	68.80	337.81	13.82	13.82
	12	10.00	347.70	13.54	13.54	10.00	347.81	13.54	13.54
	13	10.00	357.70	13.45	13.45	10.00	357.81	13.45	13.45
14	5.00	362.70	13.45	13.45	5.00	362.81	13.45	13.45	
0	0.00	0.00	17.40	17.40	0.00	17.00	17.00	17.00	
1	22.00	22.00	18.00	18.00	21.92	21.92	17.98	17.98	

計實測

_____	実 測
_____	設 計

路 線 名	団地周回道路及団地通路		
成実ヶ丘 団地宅地造成工事			
図 名	縦 断 図(完成図)		
位 置	米子市石井		
縮 尺	$\frac{V=1:100}{H=1:100}$	単 位	M
図 号	全 葉中の内		
昭和58年度施行 NKT興産株式会社			