


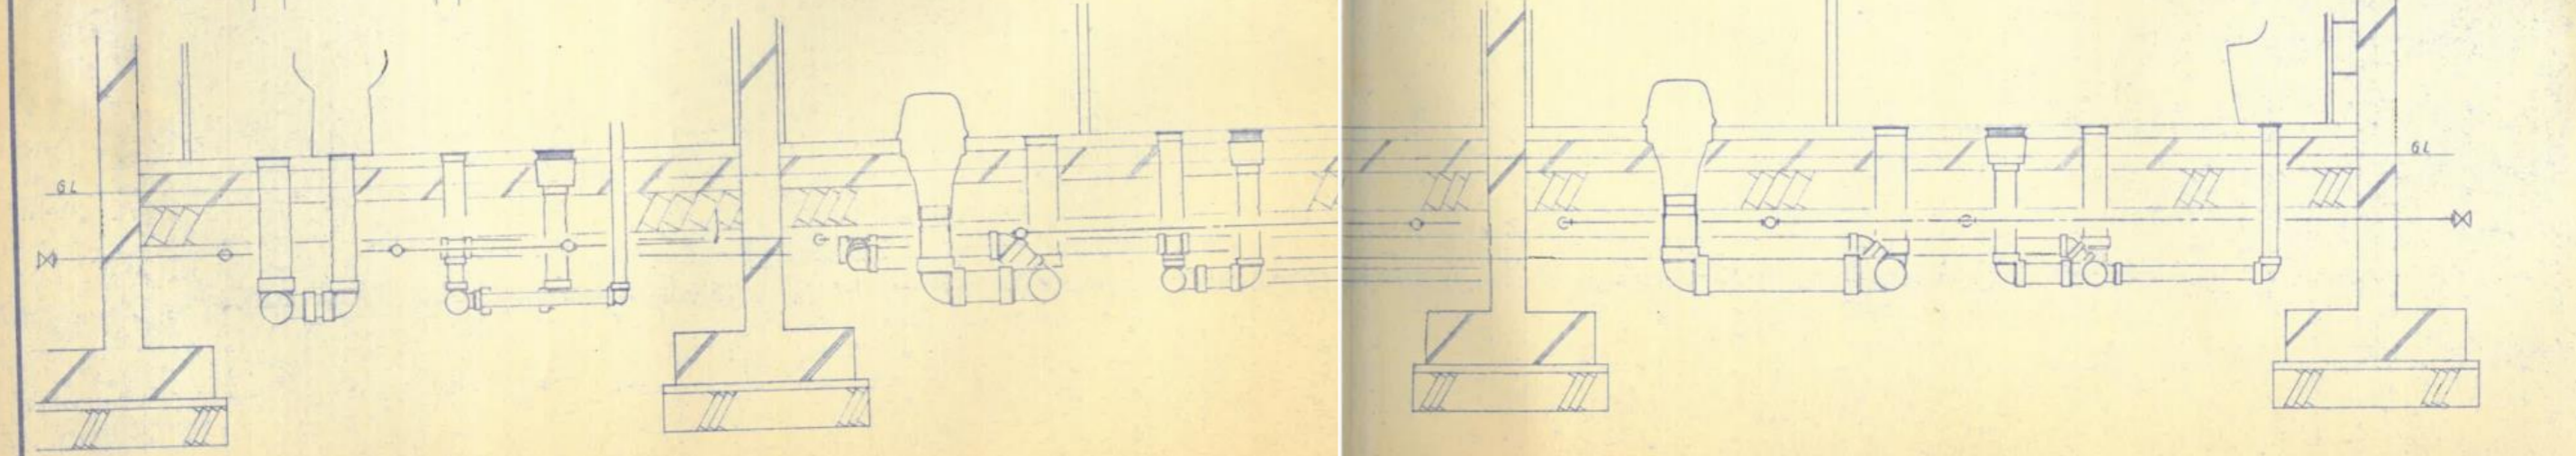
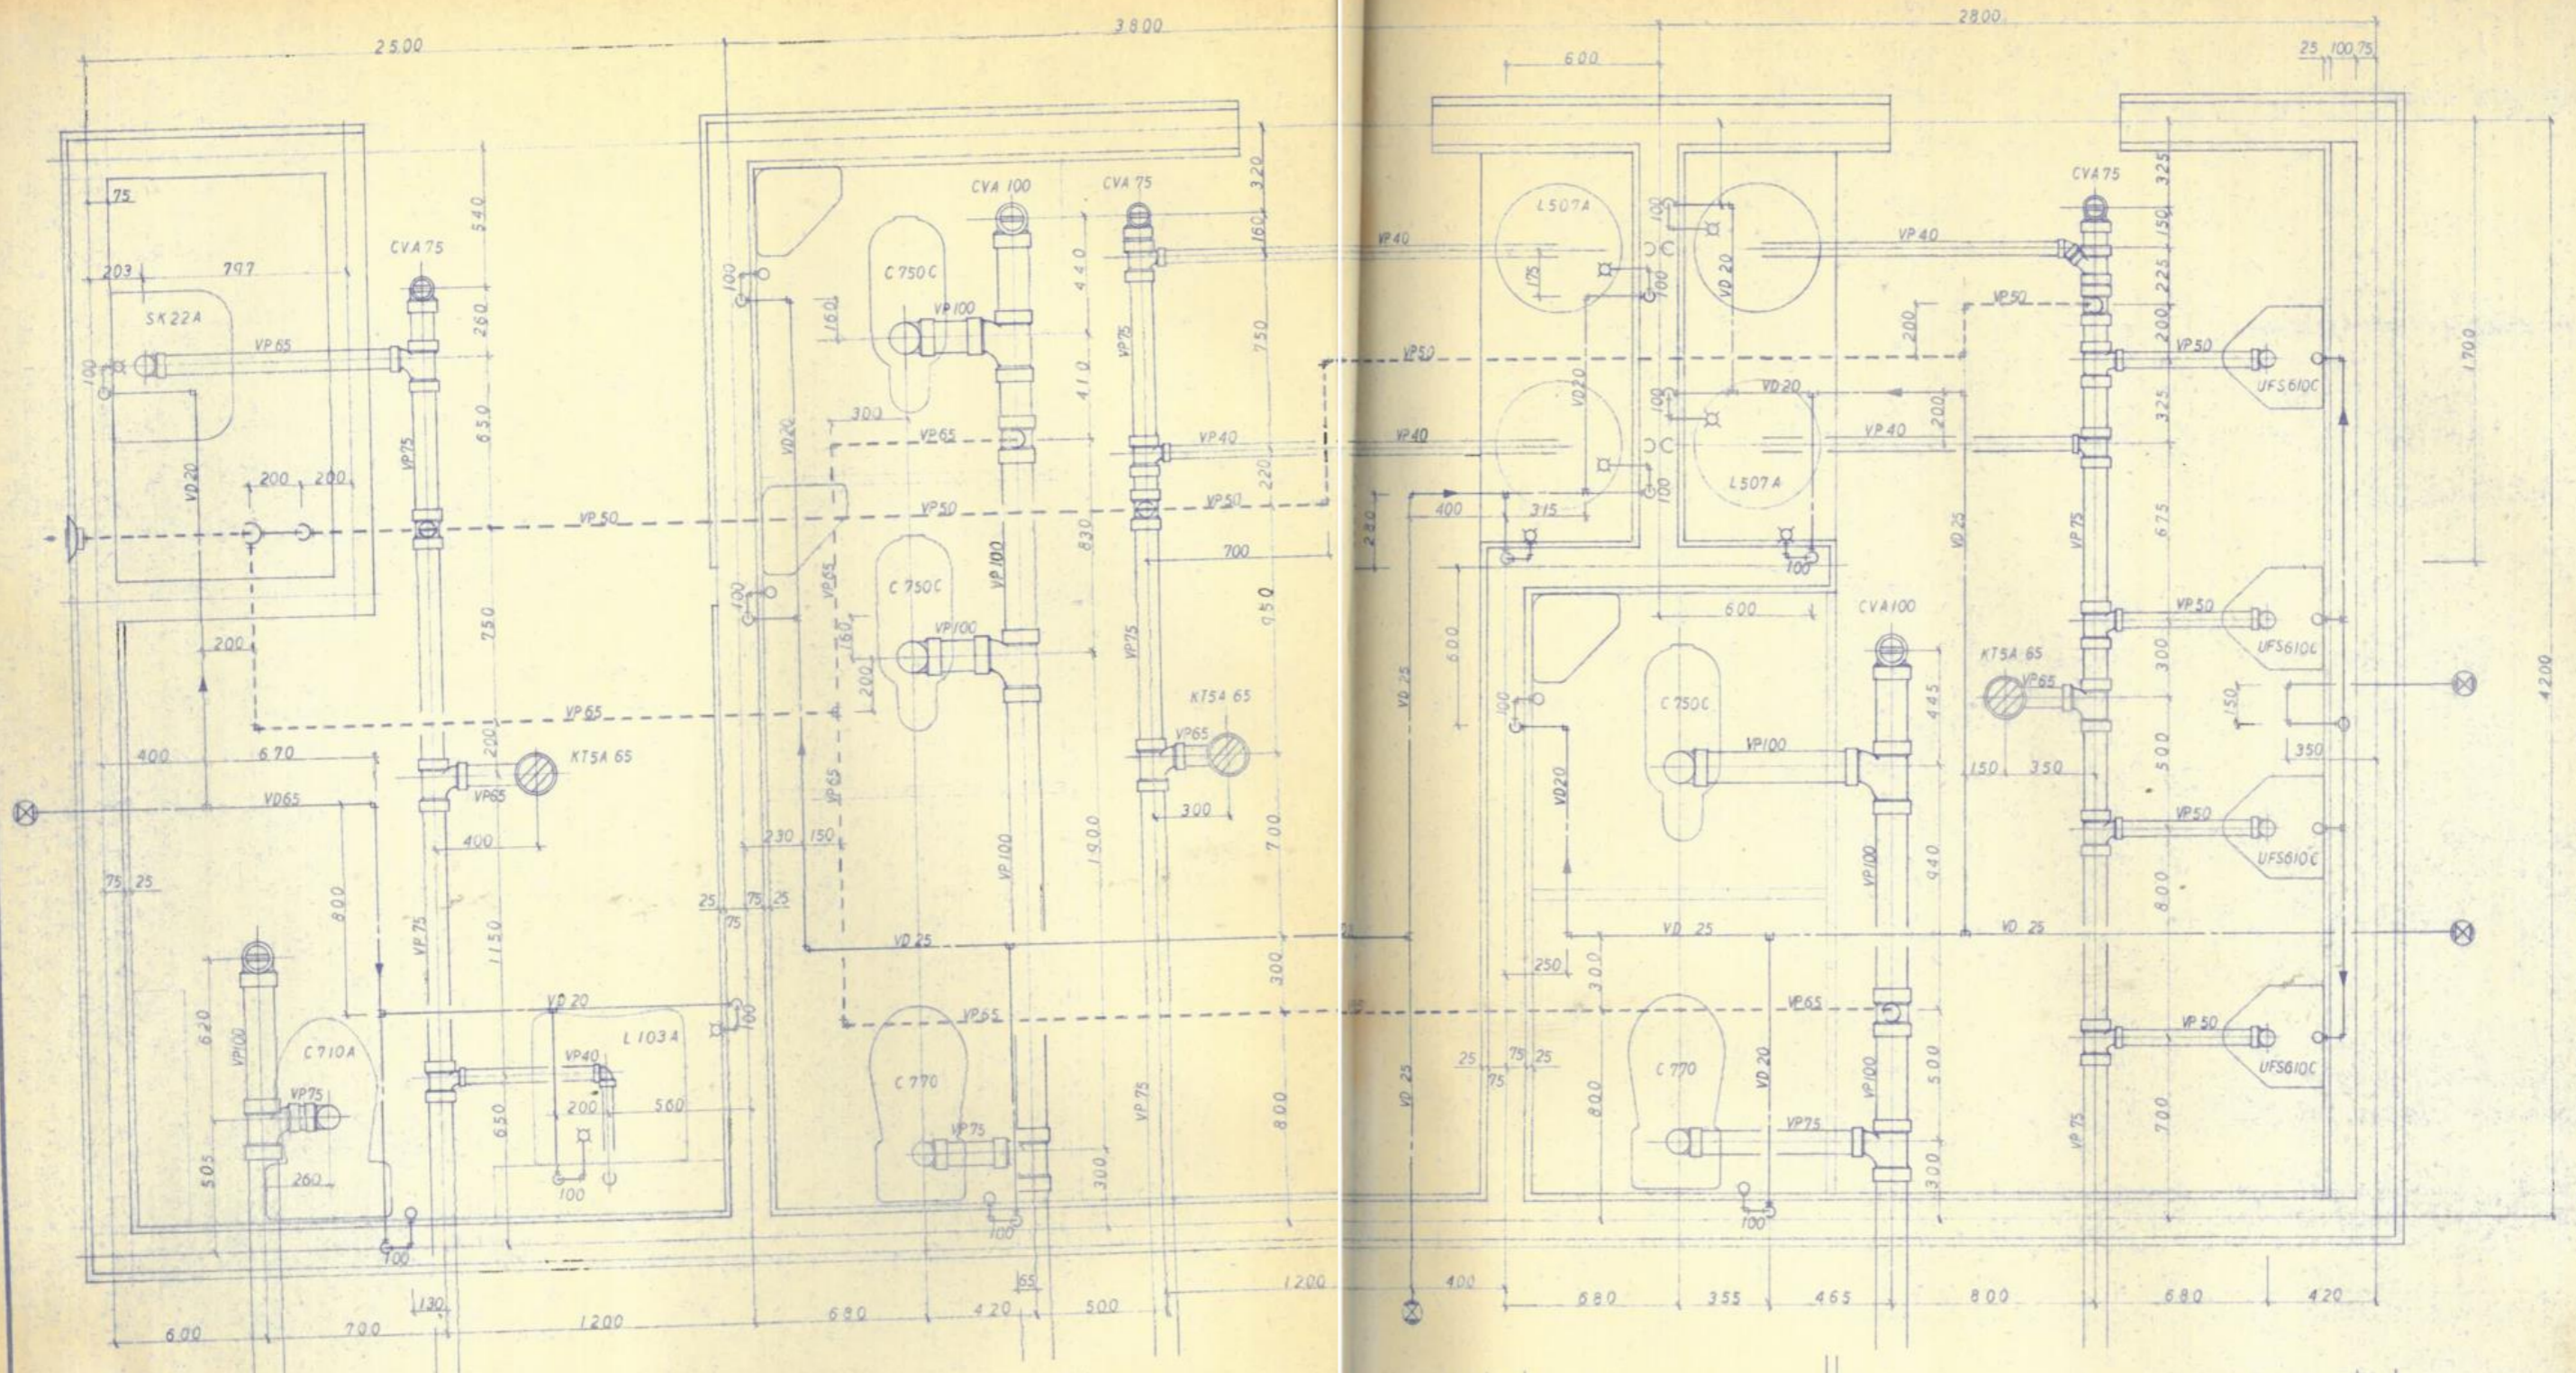
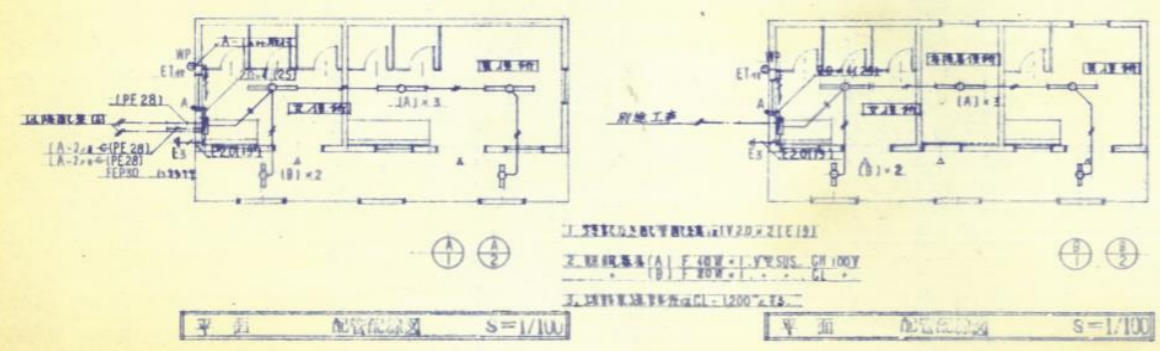



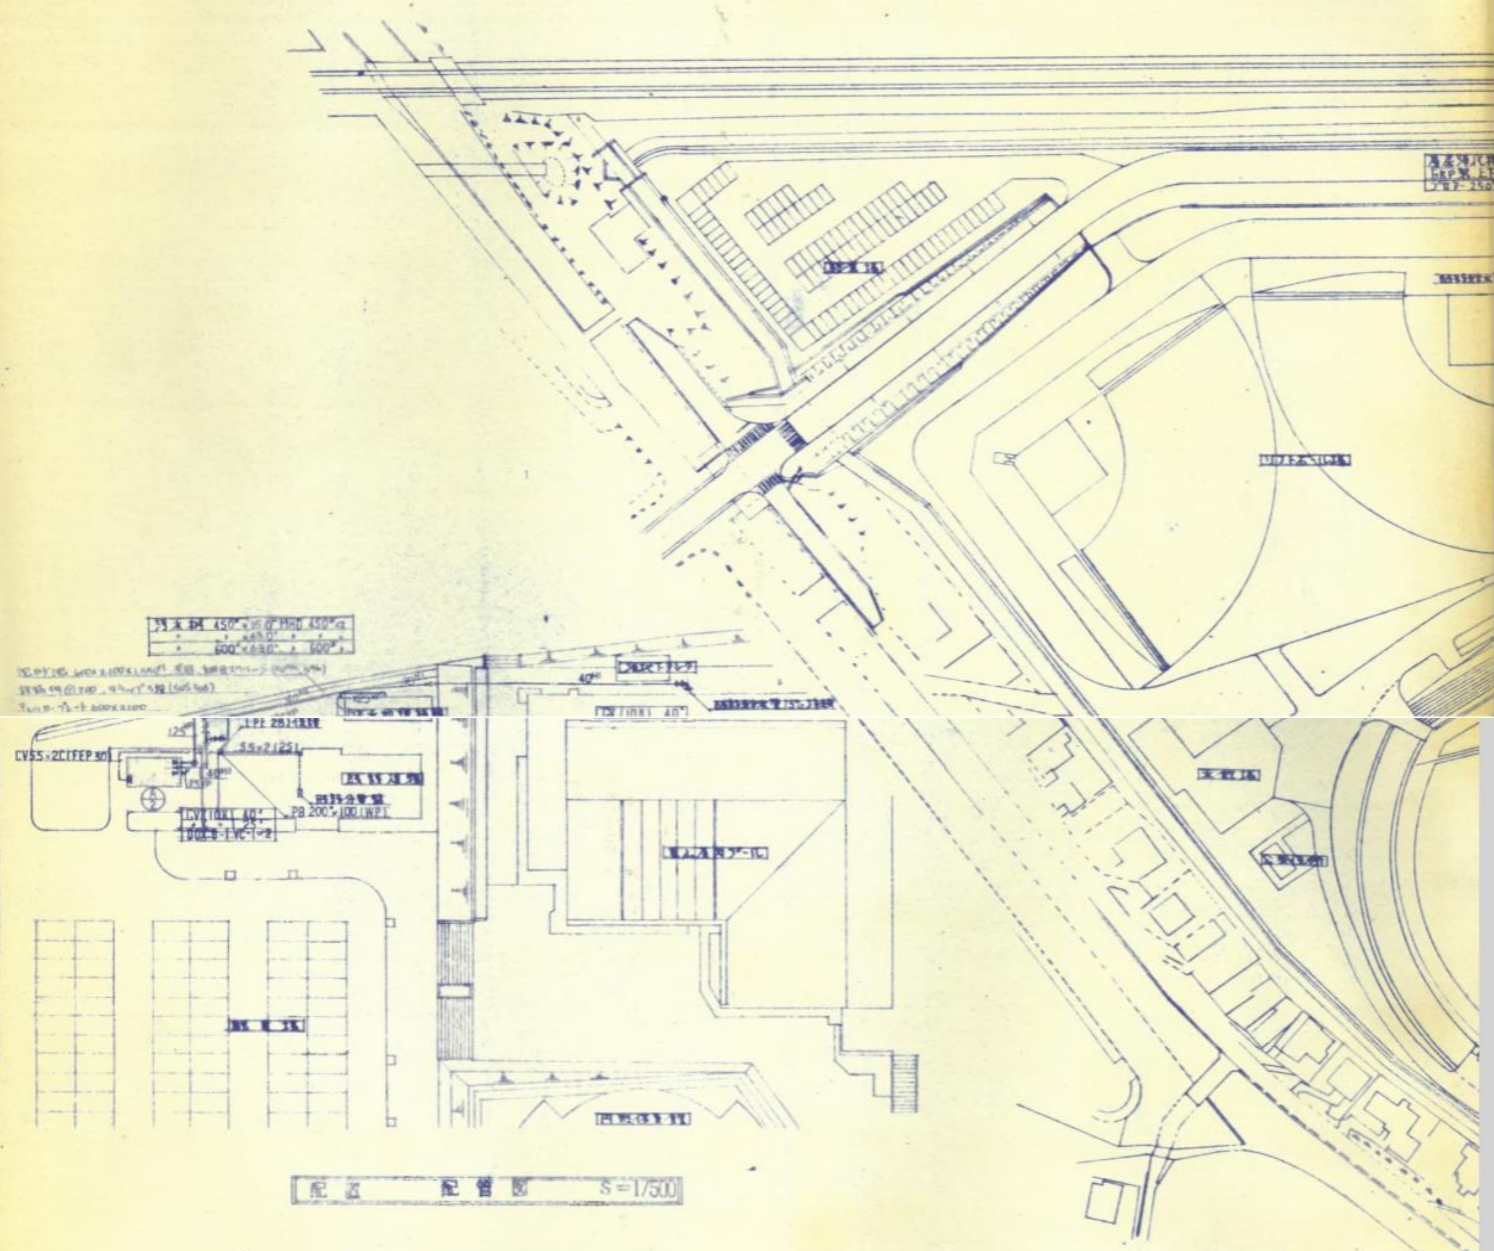

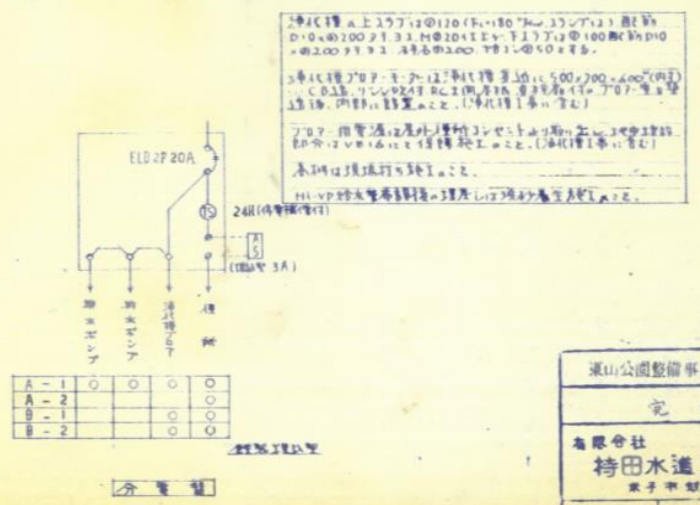

特記

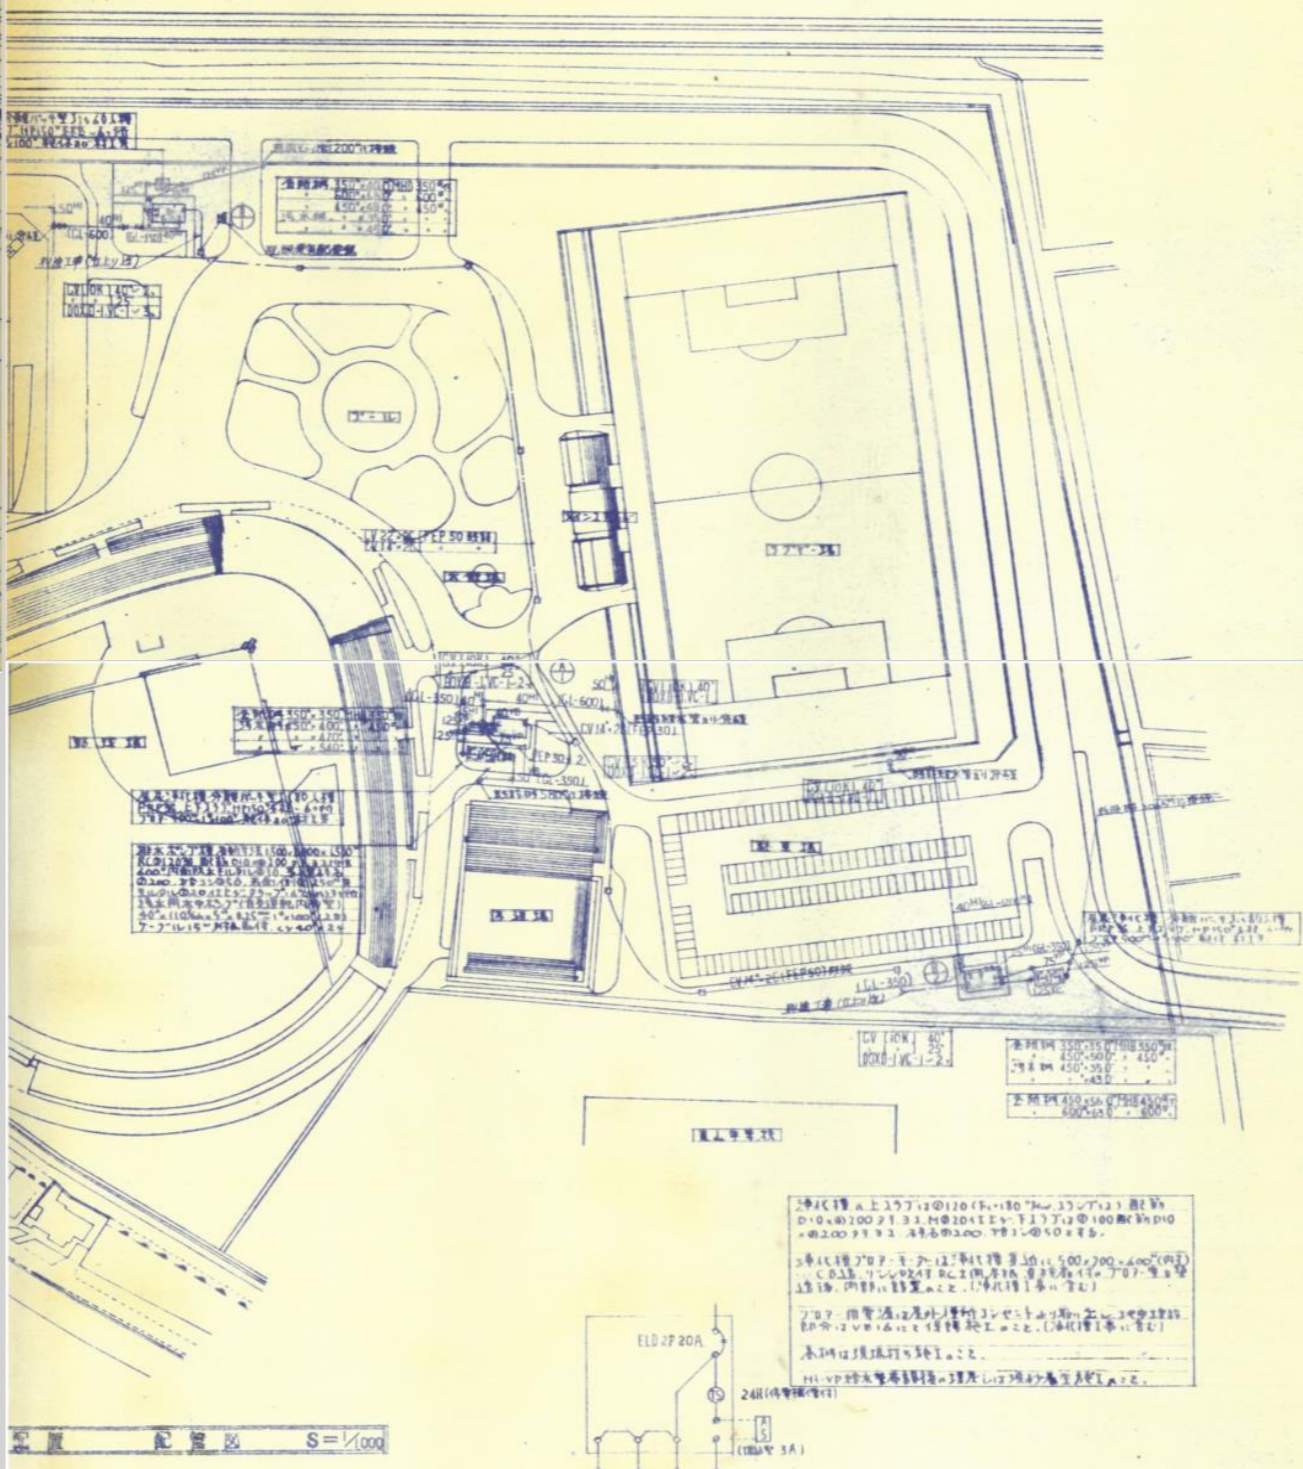


東山公園整備事業公衆便所機械設備工事

完成図


持田水道工業所

図号 2/5

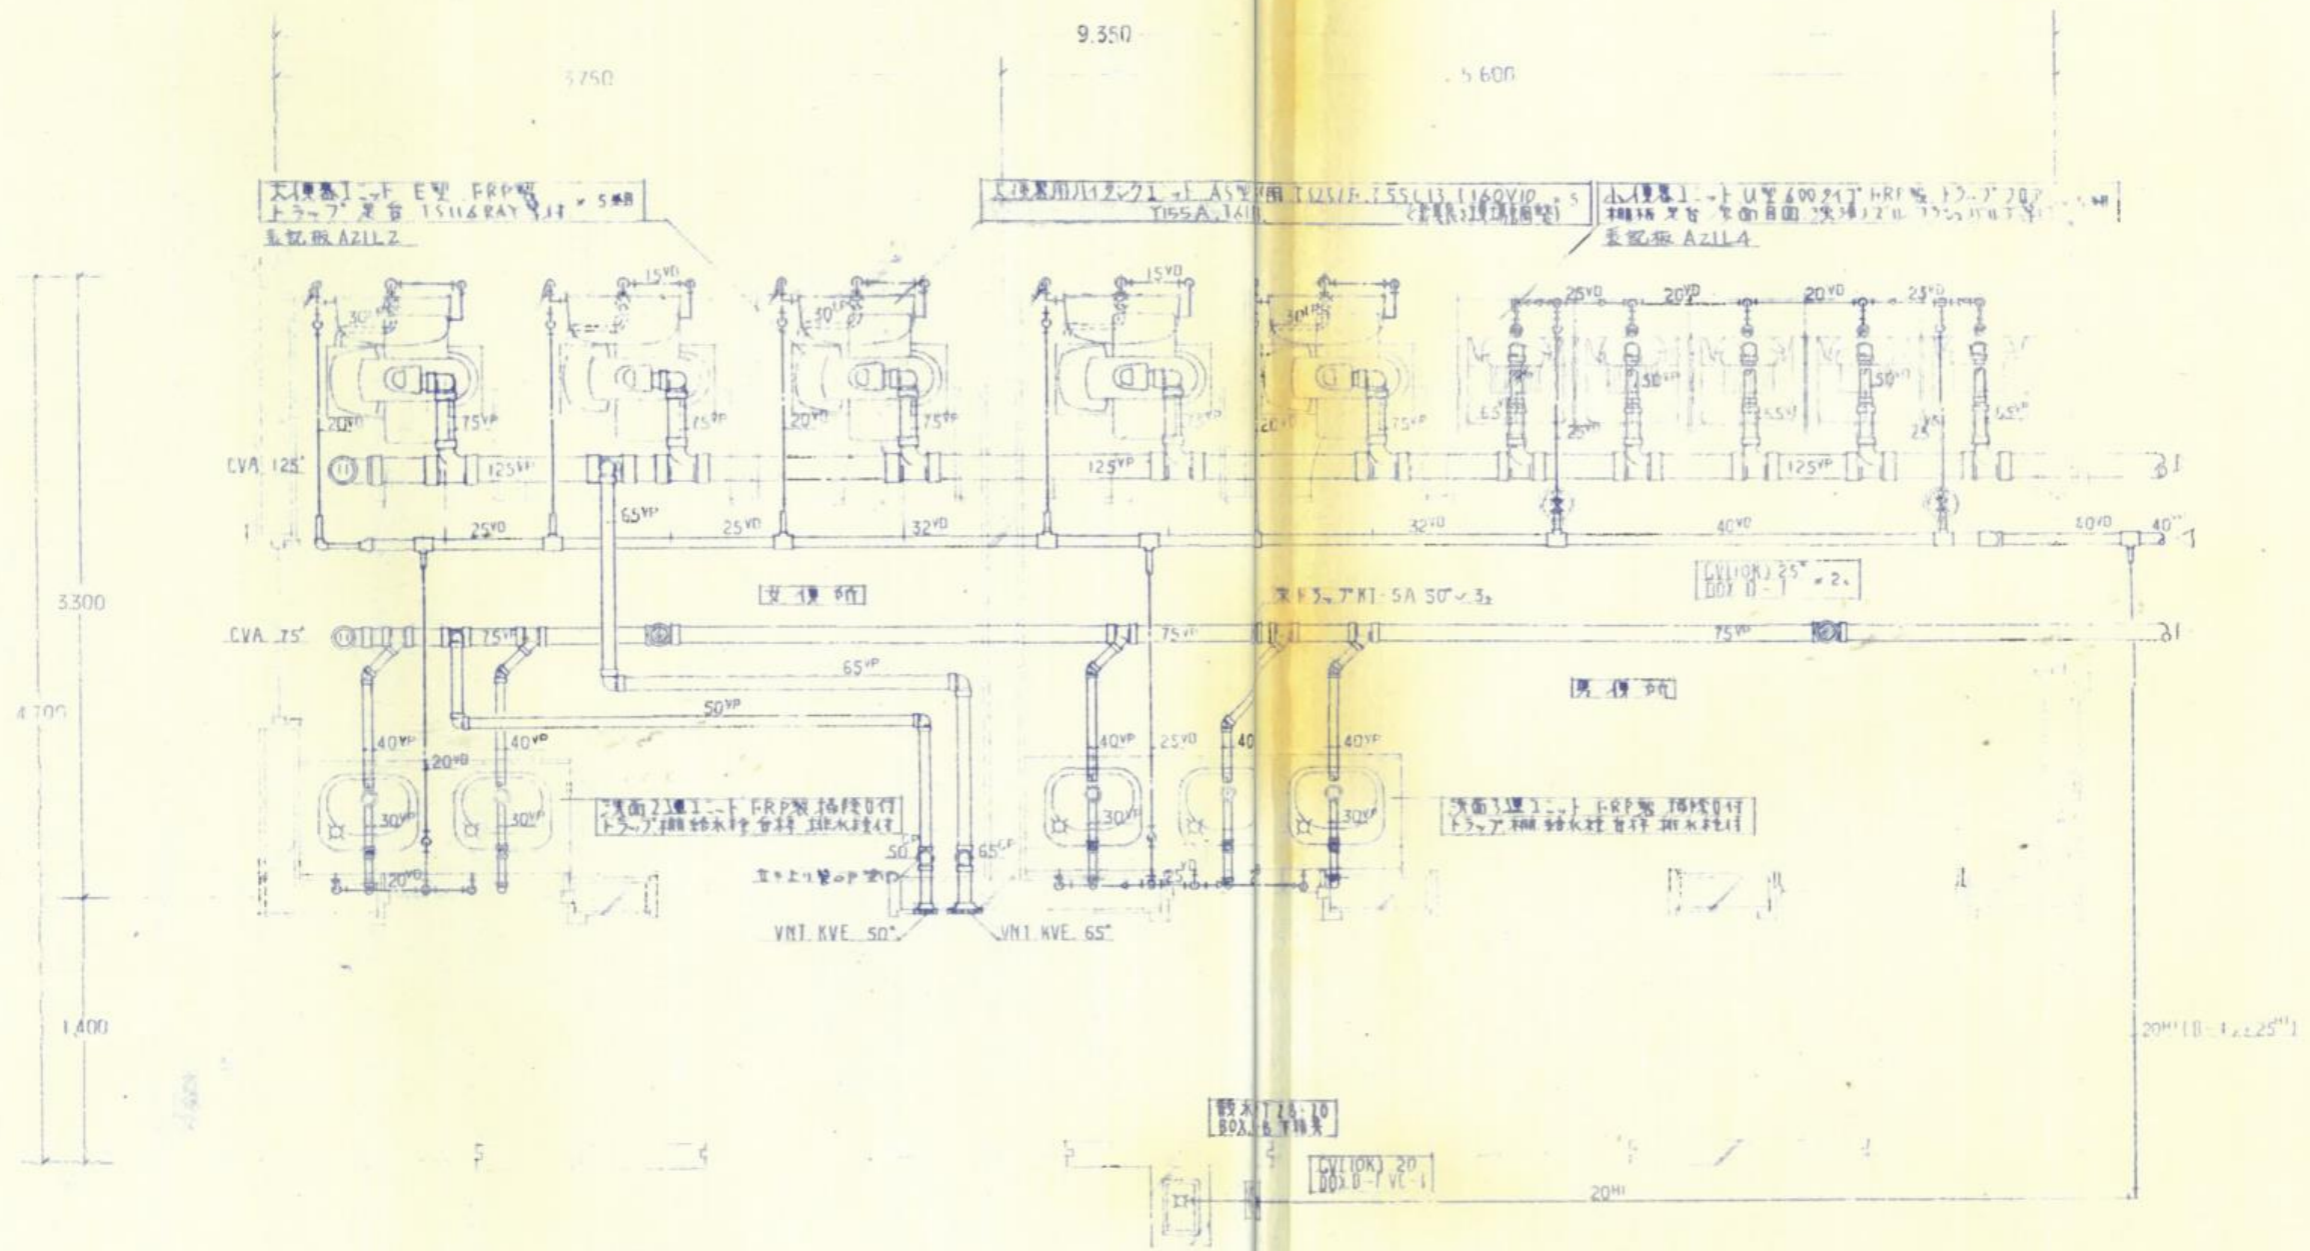

TYPE (A/2)

東山公園整備事業公衆便所機械設備工事				縮尺	1/30
完成図					
図番	3/5			59年10月13日	

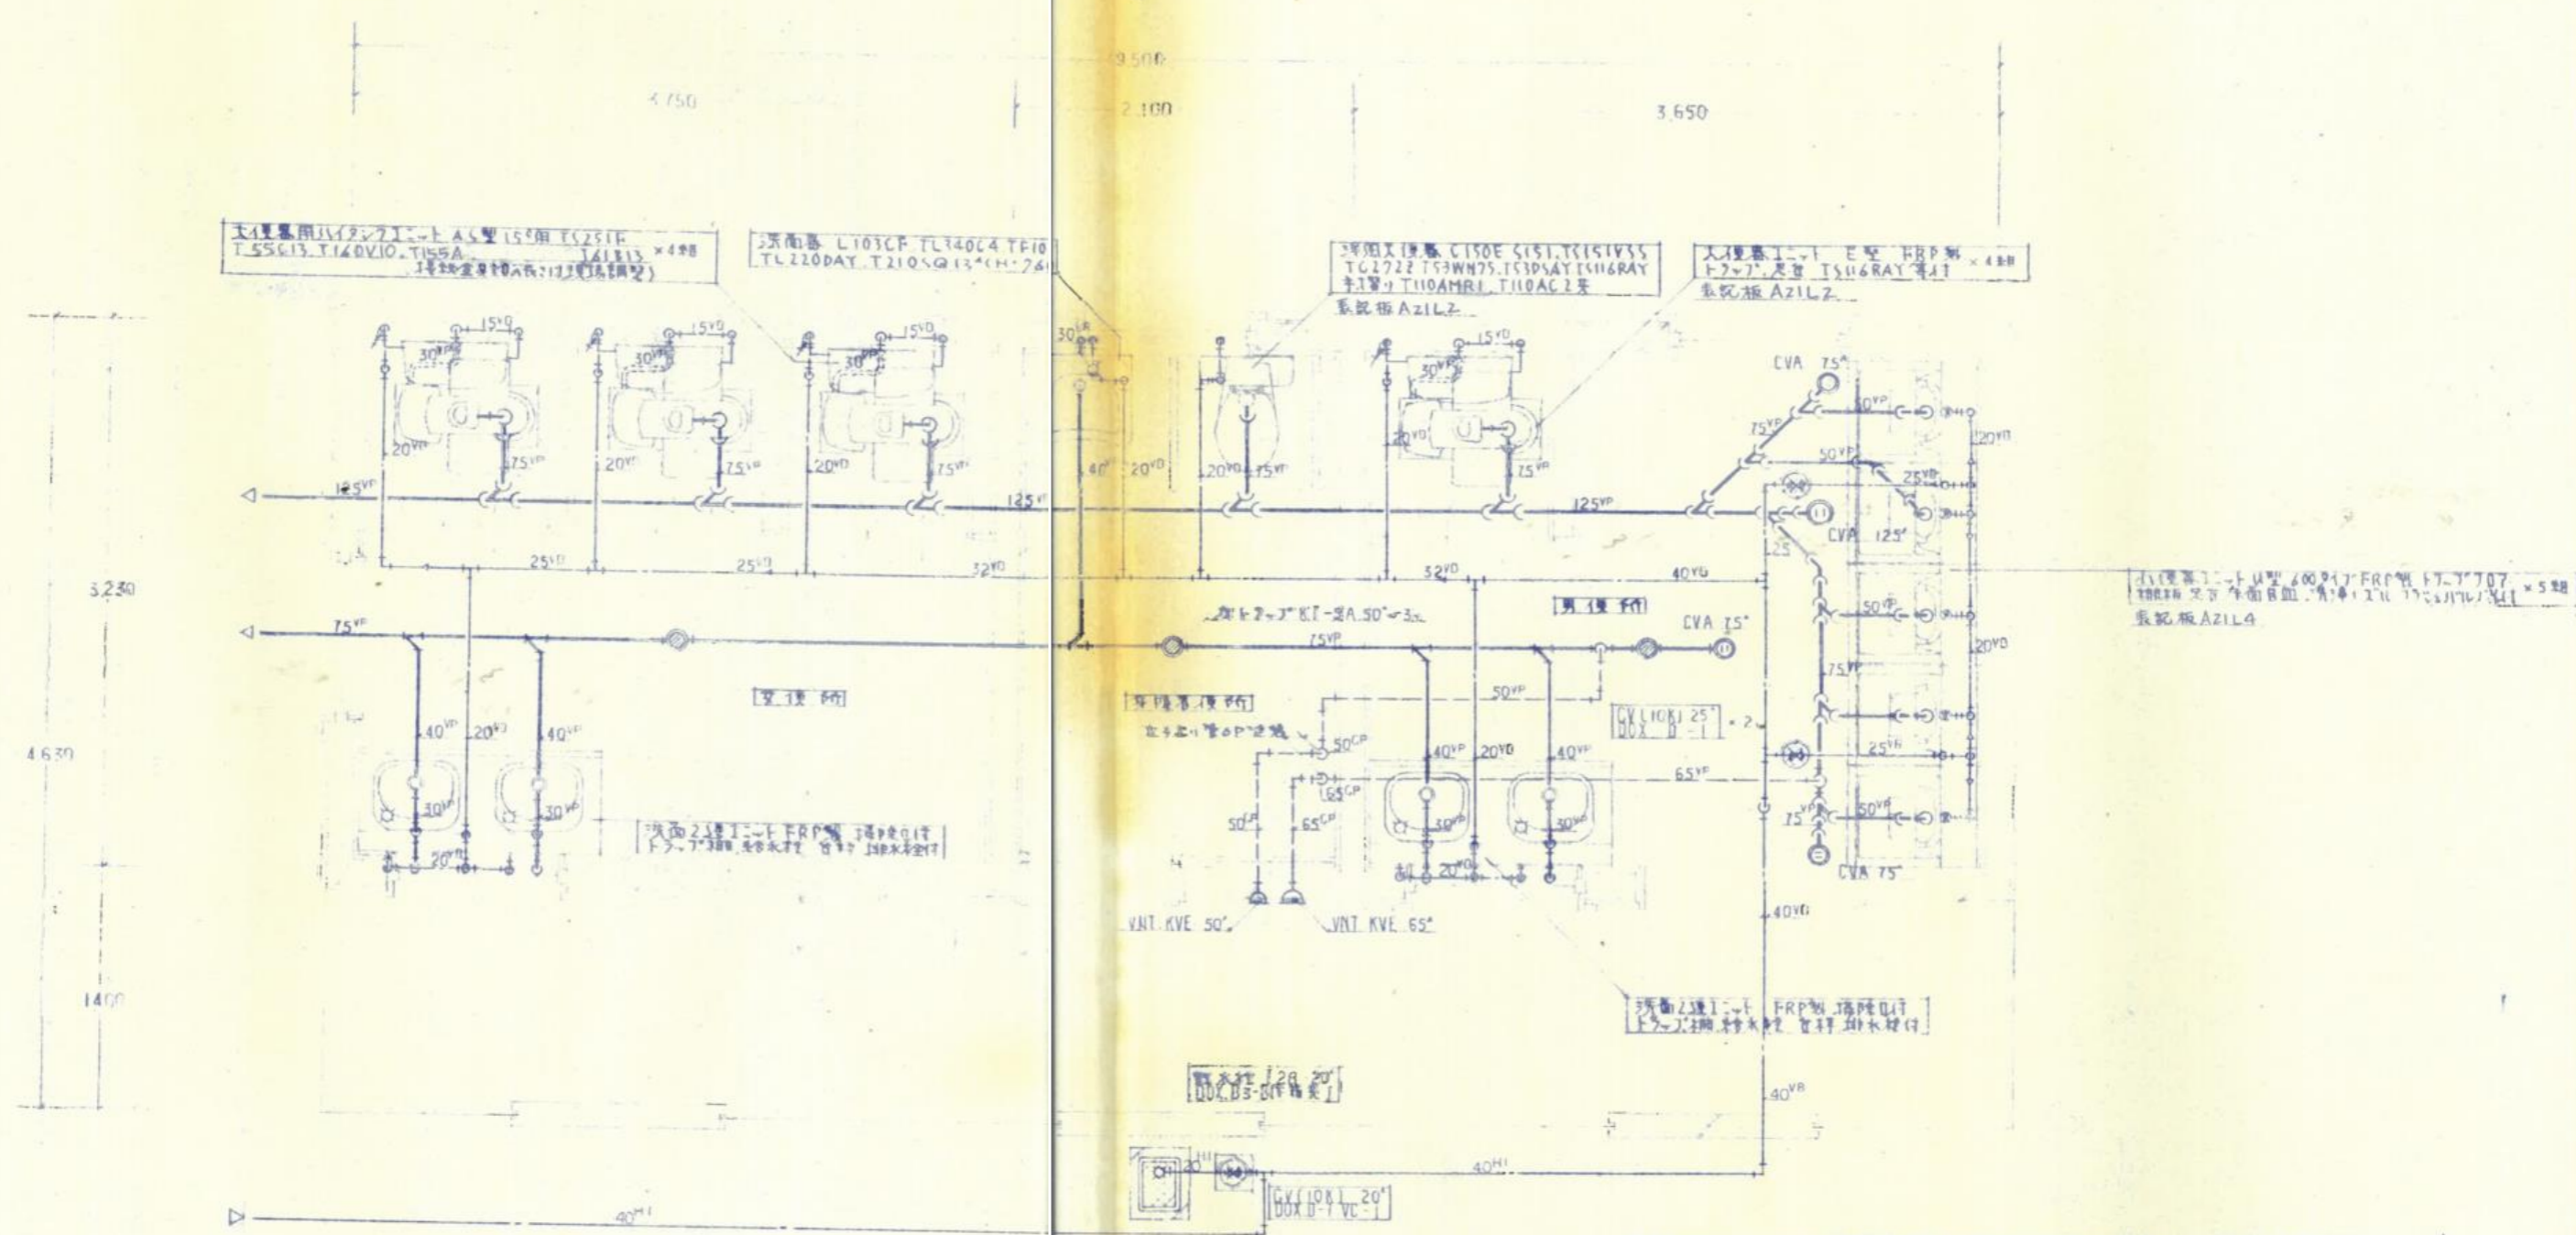

大便器用ハイタンクトイレ A5型 15号 EC291E
T55C13 T14DV10 T155A
161813 x 4台

洗面器 L103CF TL140C4 TF10
TL220DAY T210SQ13 (H:74)

洗面器用機 C150E C151 T151V155
TG2722 T53WN75 T53D5AY T5116RAY
1号機 T110AMBRL T110AC2号
系統板 AZ1L2

大便器用ハイタンクトイレ E型 FRP製
1号機 T5116RAY 4台
系統板 AZ1L2

小便器用ハイタンクトイレ FRP製 T7-T707
1号機 T5116RAY 5台
系統板 AZ1L4



面 番 号 S-1/30

TYPE

東山公園整備事業公衆便所機械設備工事				1/30
完成図				
有限会社	所長	技術者	製図	校閲
特田水道工業所				
図番	4/5			昭和10年13日

