縮尺 1：500

米子境港都市計画事業
米子駅前西土地区画整理事業画地出来形確認測量原図

全８葉の２

平成15年3月測量

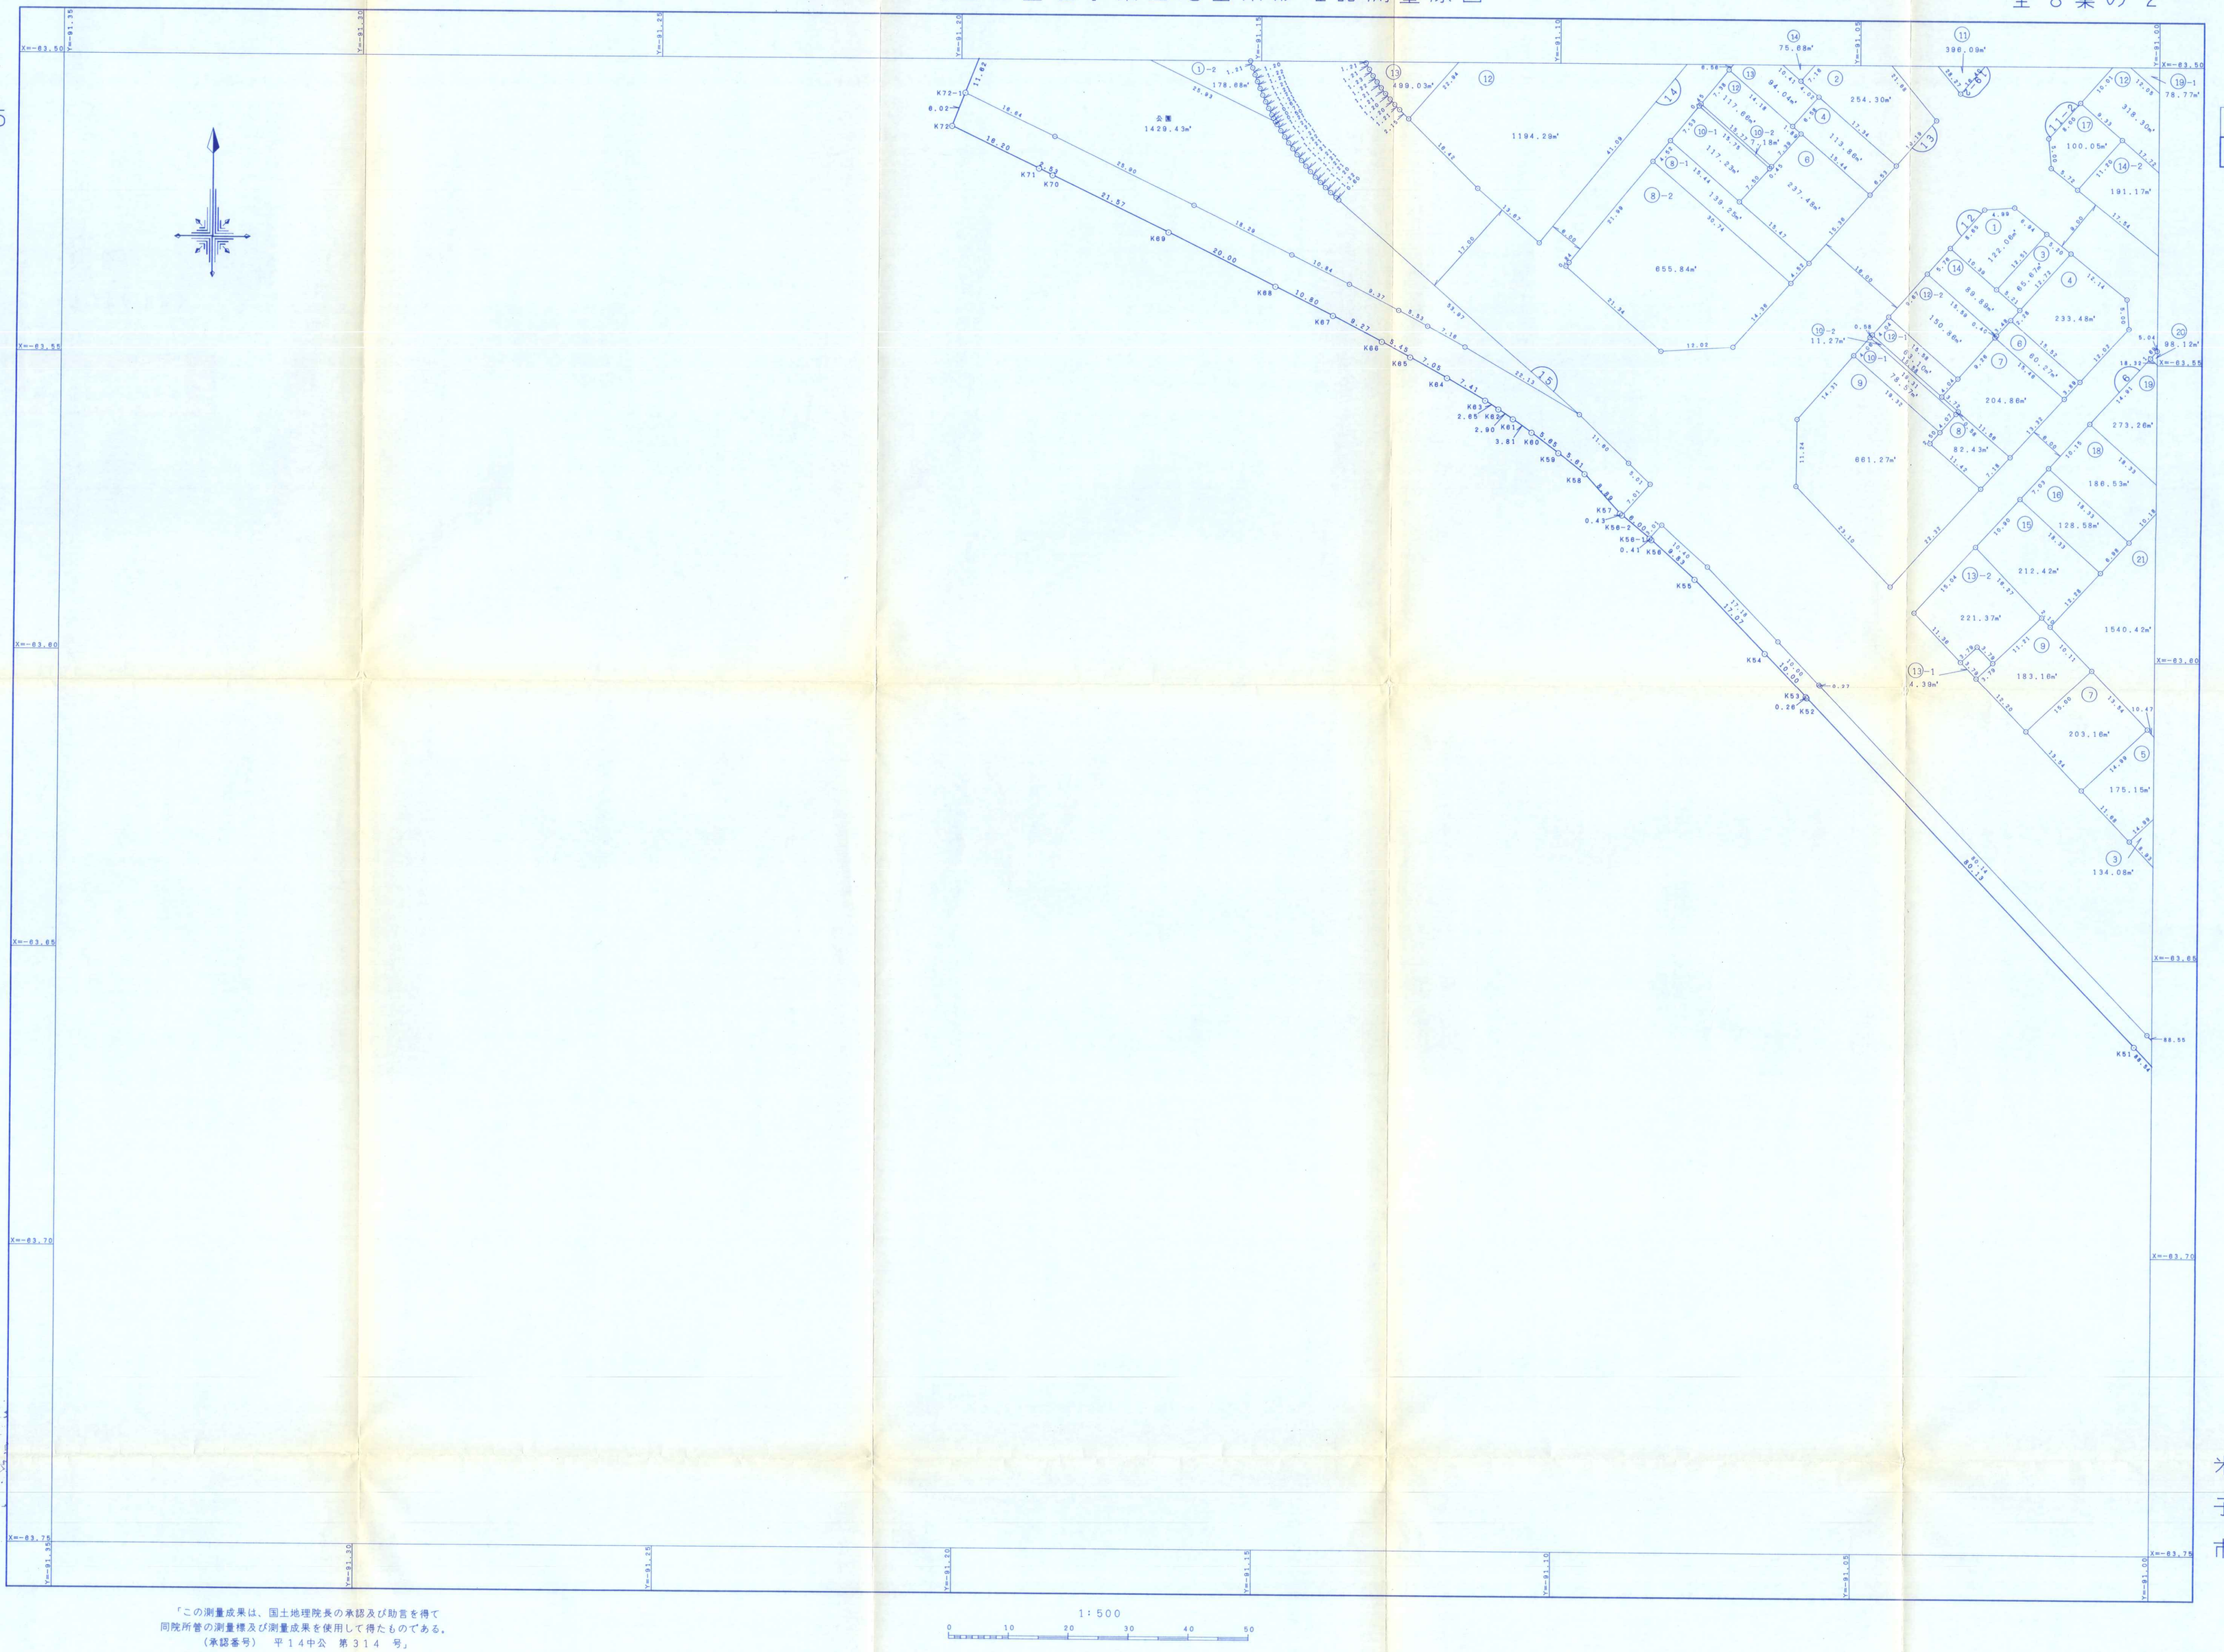

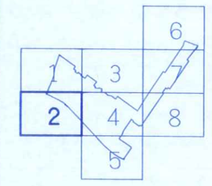

株式会社ヨナゴ技研コンサルタント

米子市

「この測量成果は、国土地理院長の承認及び助言を得て
同院所管の測量標及び測量成果を使用して得たものである。
（承認番号）　平１４中公　第３１４　号」

1：500

0　10　20　30　40　50