縮尺 1：500

米子境港都市計画事業
米子駅前西土地区画整理事業画地出来形確認測量原図

全 8 葉の 4

平成15年3月測量

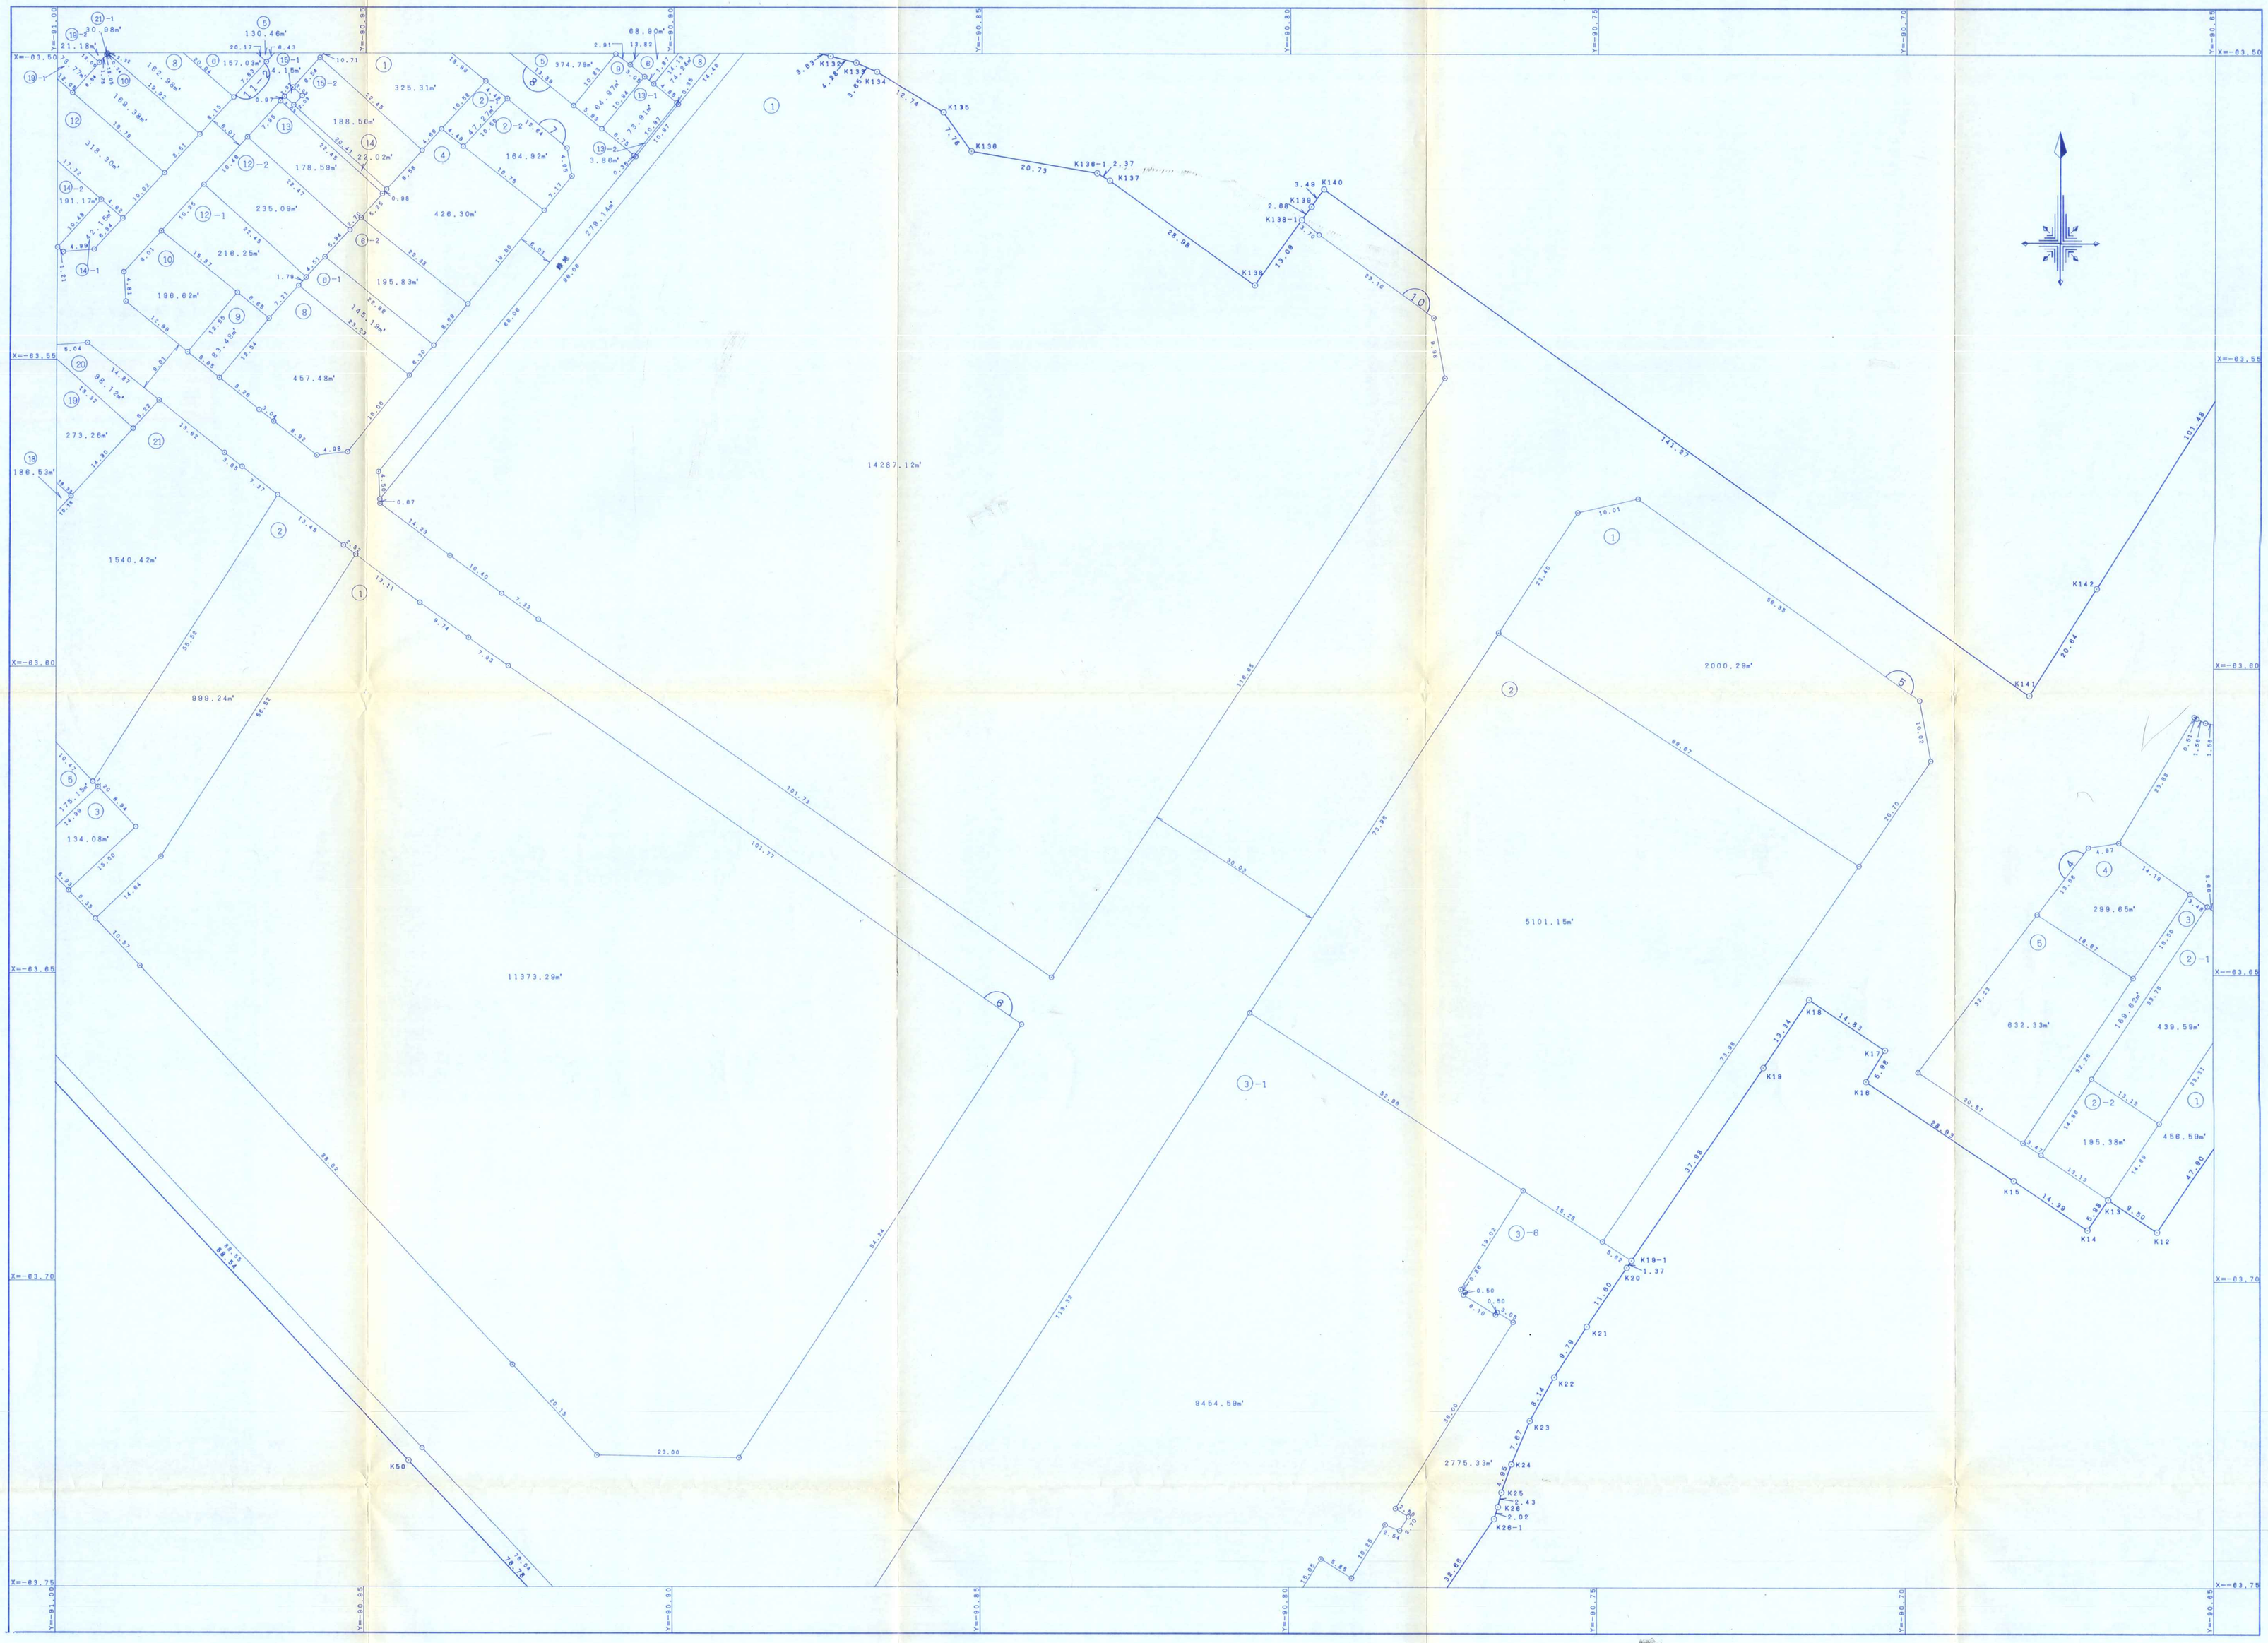

1:500

0 10 20 30 40 50

「この測量成果は、国土地理院長の承認及び助言を得て
同院所管の測量標及び測量成果を使用して得たものである。
（承認番号） 平１４中公 第３１４ 号」

株式会社ヨナゴ技研コンサルタント

米子市