1：500

米子市両三柳土地区画整理事業画地出来形確認測量原図

平成六年十一月測量

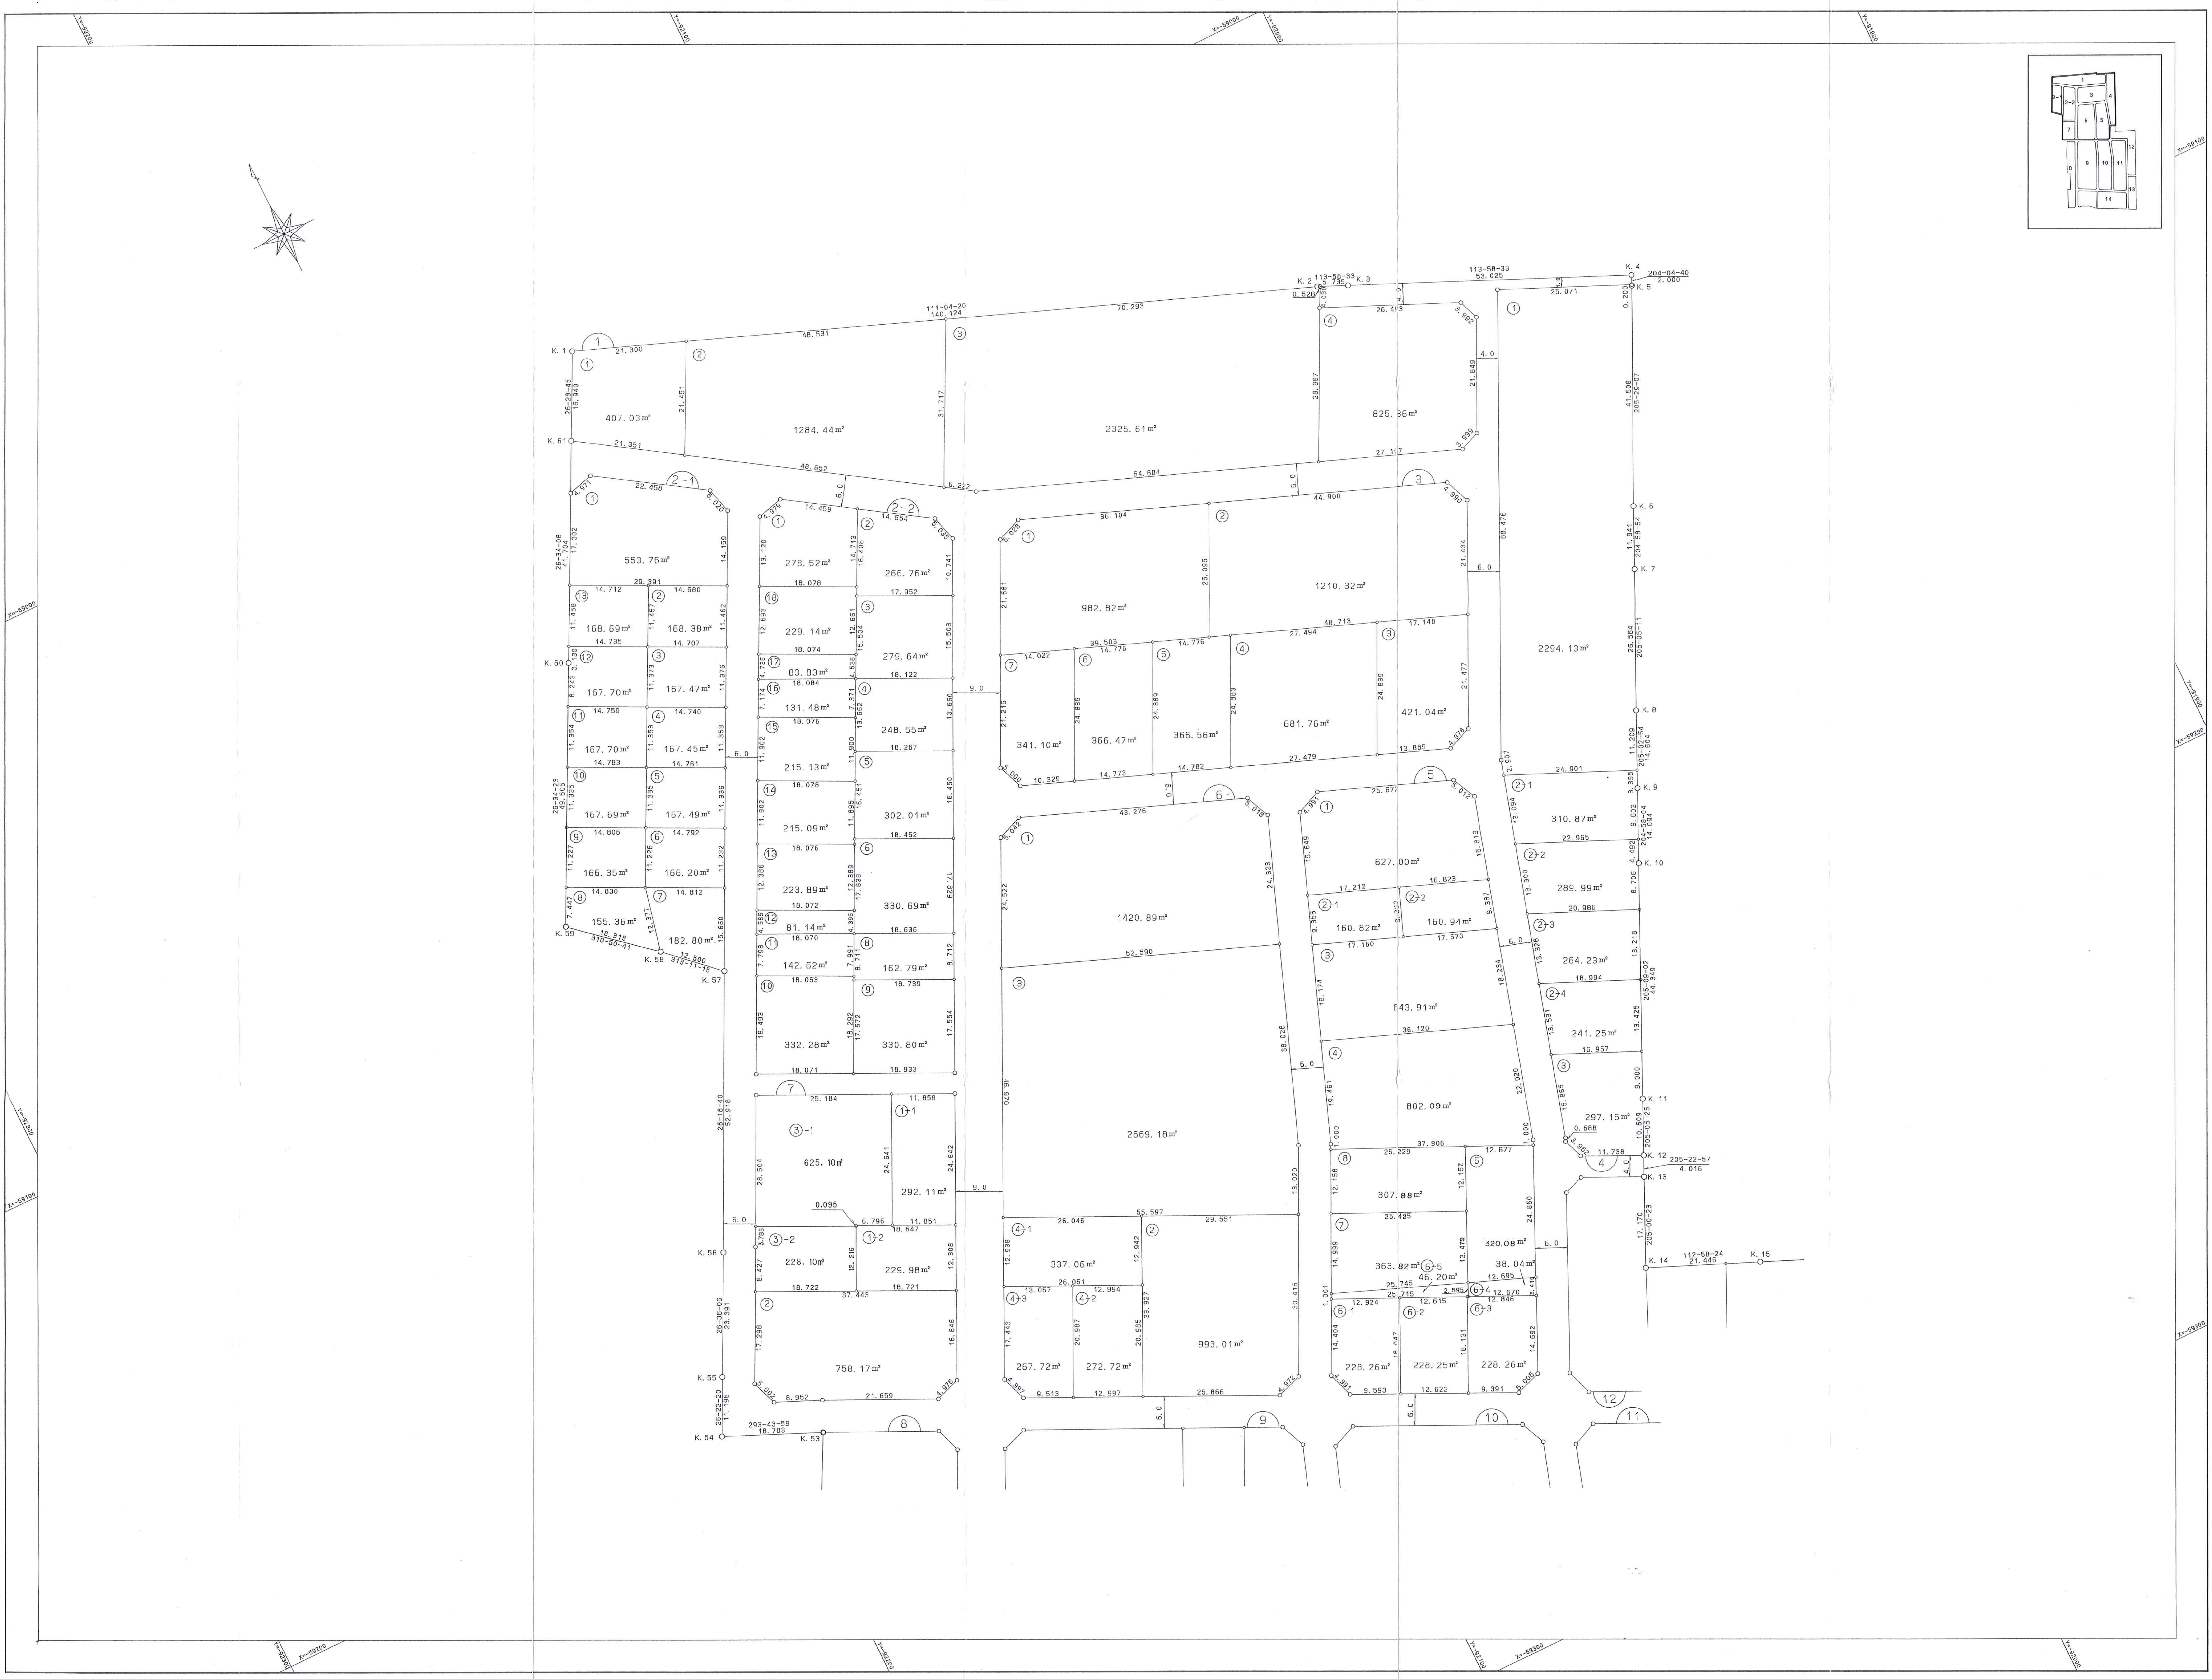
1
407.03㎡
1284.44㎡
2325.61㎡
825.36㎡
2294.13㎡
K.1
K.2
K.3
K.4
K.5
K.6
K.7
K.8
K.9
K.10
K.11
K.12
K.13
K.14
K.15
K.53
K.54
K.55
K.56
K.57
K.58
K.59
K.60
K.61
111-04-20
140.124
113-58-33
53.025
204-04-40
2.000
205-29-07
41.508
204-58-54
11.841
205-05-11
26.564
205-02-54
14.604
204-58-04
14.094
205-09-02
44.349
205-05-25
205-22-57
4.016
205-00-23
112-58-24
21.446
26-28-45
16.940
26-34-08
41.704
26-34-23
49.606
310-50-41
18.313
313-11-15
12.500
26-18-40
52.918
26-36-06
23.391
26-22-20
11.196
293-43-59
18.783
2-1
553.76㎡
168.69㎡
168.38㎡
167.70㎡
167.47㎡
167.70㎡
167.45㎡
167.69㎡
167.49㎡
166.35㎡
166.20㎡
155.36㎡
182.80㎡
2-2
278.52㎡
266.76㎡
229.14㎡
279.64㎡
83.83㎡
131.48㎡
248.55㎡
215.13㎡
215.09㎡
302.01㎡
223.89㎡
330.69㎡
81.14㎡
142.62㎡
162.79㎡
332.28㎡
330.80㎡
3
982.82㎡
1210.32㎡
341.10㎡
366.47㎡
366.56㎡
681.76㎡
421.04㎡
5
627.00㎡
160.82㎡
160.94㎡
643.91㎡
802.09㎡
307.88㎡
363.82㎡
46.20㎡
320.08㎡
38.04㎡
228.26㎡
228.25㎡
228.26㎡
310.87㎡
289.99㎡
264.23㎡
241.25㎡
297.15㎡
4
6
1420.89㎡
2669.18㎡
337.06㎡
267.72㎡
272.72㎡
993.01㎡
7
625.10㎡
292.11㎡
228.10㎡
229.98㎡
758.17㎡
8
9
10
11
12
6.0
9.0
4.0

株式会社日本区画

米子市両三柳土地区画整理組合

1：500

0 10 20 30 40 50 100m

「この測量成果は、建設省国土地理院長の承認を得て同院所管の測量標及び測量成果を使用して得たものである（承認番号）平６中公　第１６１号」