米子境港都市計画事業米子駅境線加茂町沿道土地区画整理事業　　画地出来形確認測量原図

縮尺　1：500

平成十年三月

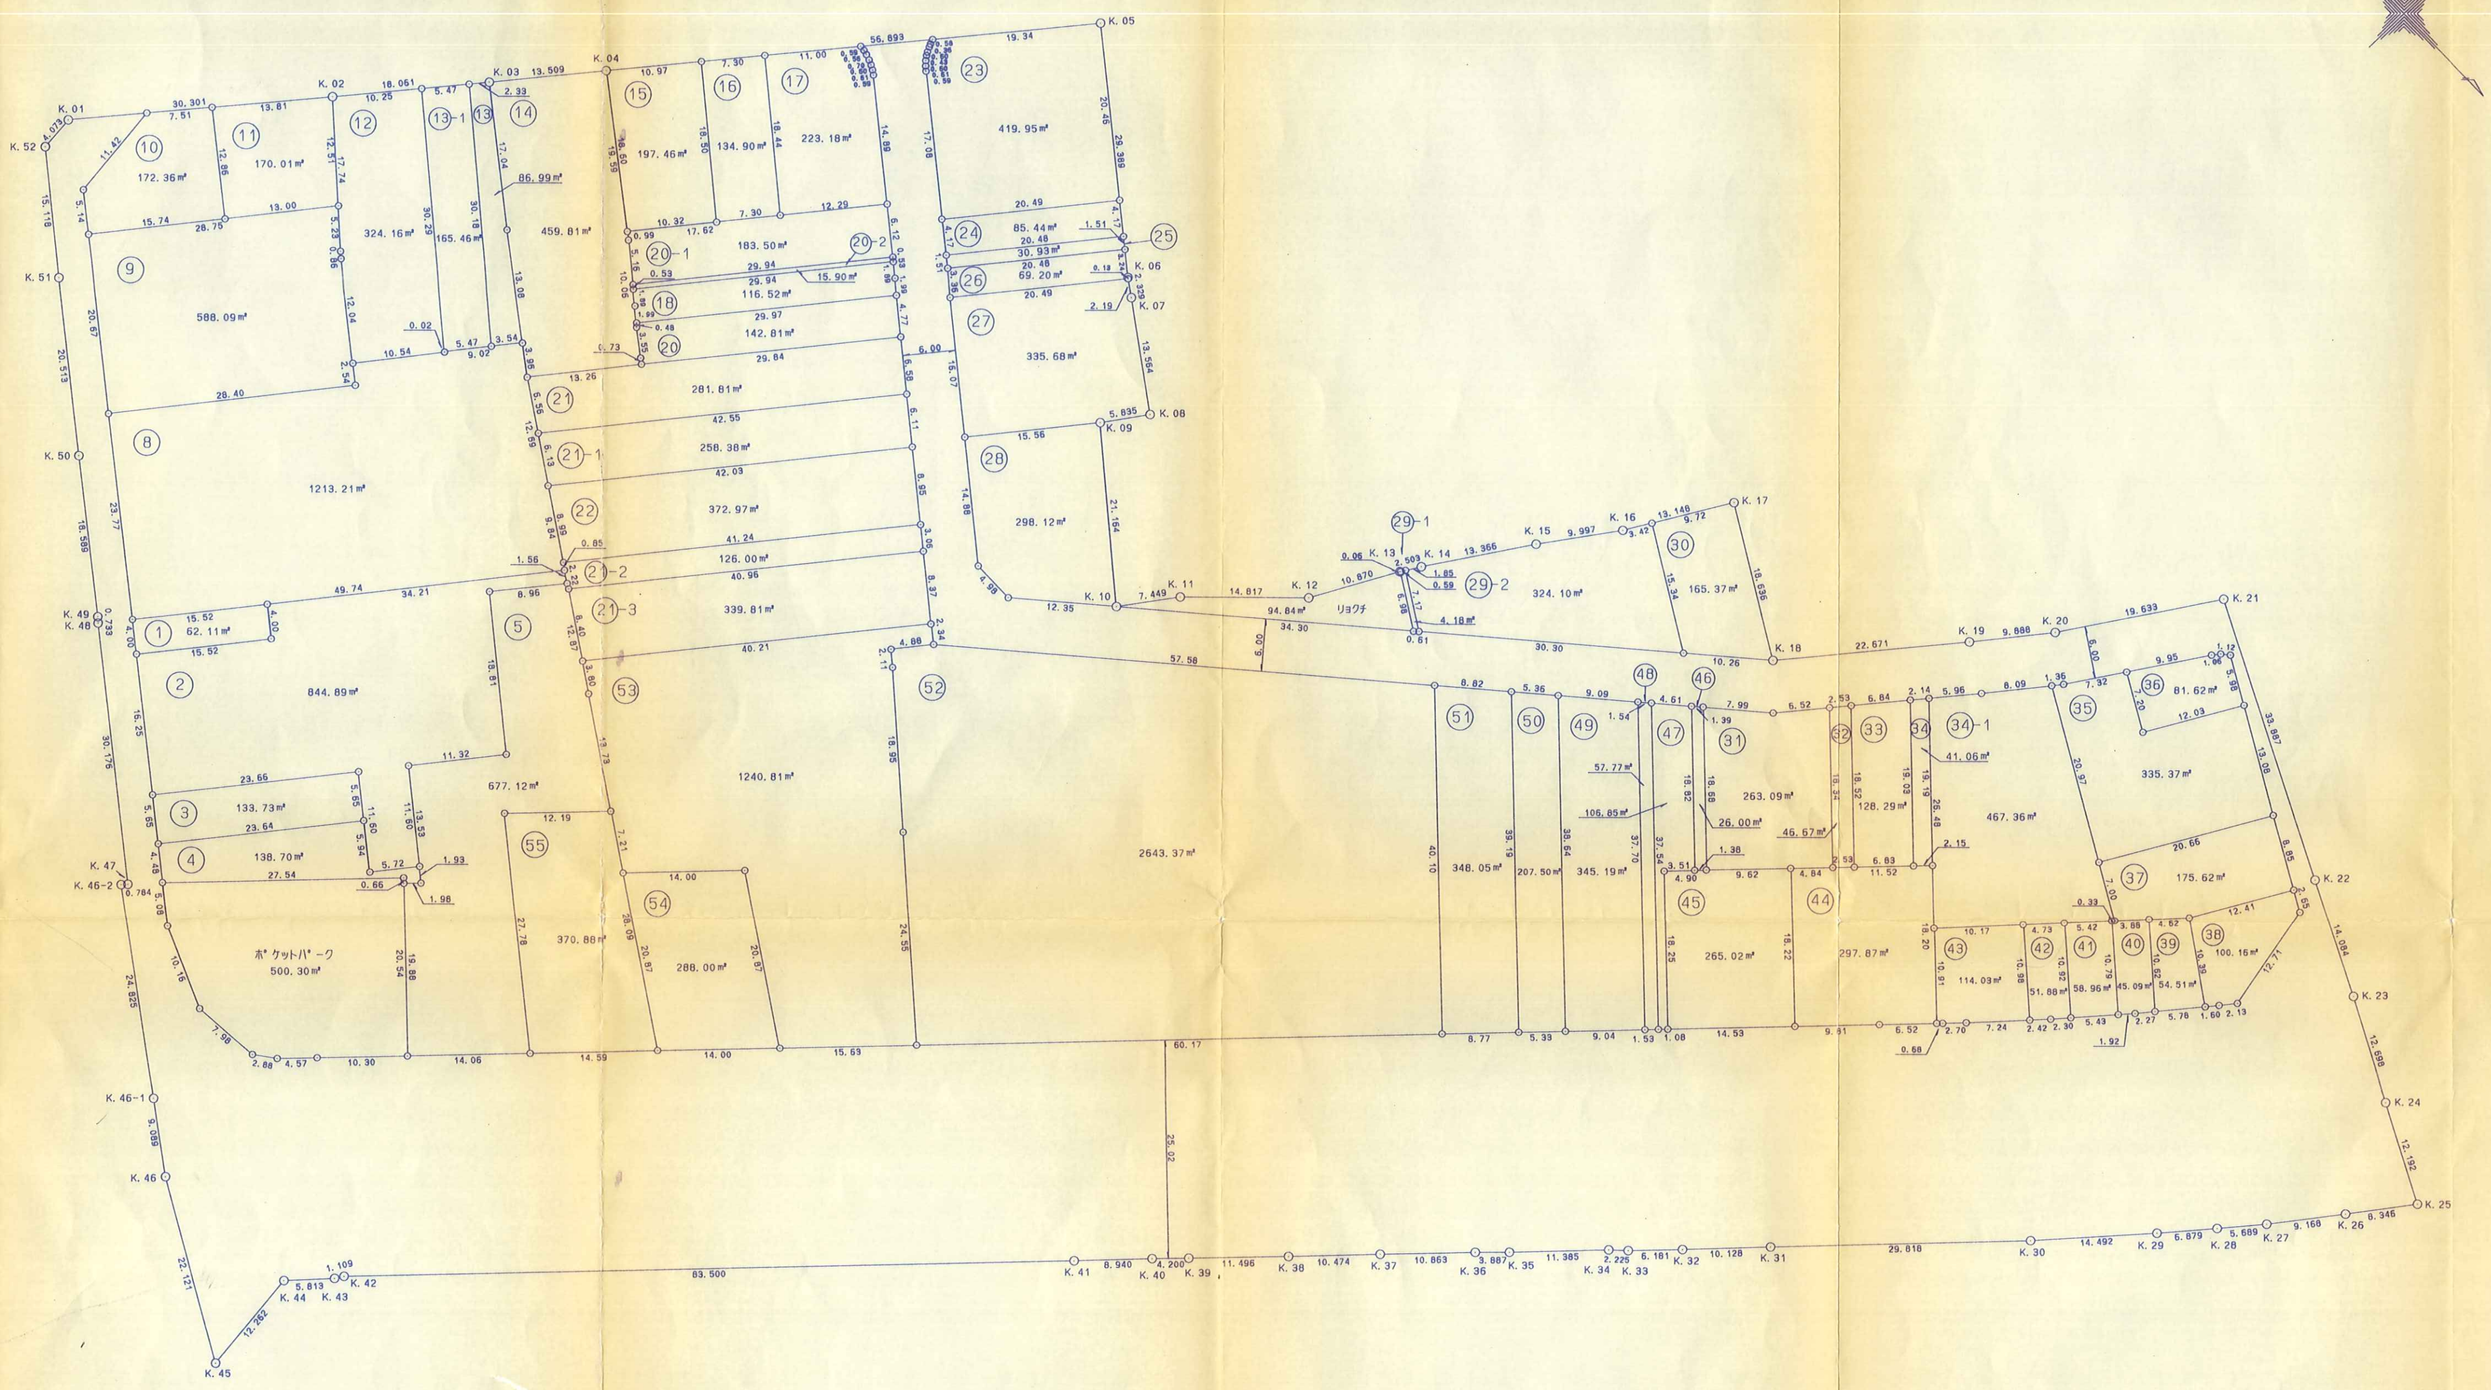

株式会社日本区画

米子市